LEGENDA

- andamento naturale del terreno
- situazione 3° fase autorizzata
- fase finale di ricomposizione ambientale autorizzata
- andamento terreno stato attuale
- variante autorizzata
- proposta di variante
- limite di P.T.R.C.
- drenaggi sotterranei su piazzole di cava
- drenaggi sotterranei interni

REGIONE LIGURIA

Provincia di SAVONA

Comune di ALBISOLA SUPERIORE

OGGETTO:

Piano di Coltivazione e Riqualificazione ambientale
Cava di materiali lapidei sita in loc. Beata
Variante agli impianti tecnologici
senza modifiche dello stato finale autorizzato

PROPRIETA' :

F.lli PASTORINO s.r.l.

SEZIONI DI RAFFRONTO 4 - 15 - 16
stato attuale - variante - stato autorizzato

Firmato digitalmente da

Marco Rossi

CN = Rossi Marco
O = Ordine Regionale Geologi Liguria
C = IT

Dr. Geologo M. Rossi
Via Spadone 44/2
cell.339 6mma 1982

Firmato digitalmente da
GIUSEPPE FROSIO
CN = FROSIO GIUSEPPE
O = Collegio dei geometri di Savona
C = IT

STUDIO TECNICO FROSIO
dott. geom. GIUSEPPE FROSIO
via San Giorgio n.4 - 17031 ALBENGA (SV)
Tel./Fax 019 8000


scala: 1:1000

Tav. n°: 6


0	Agosto 2024	1° emissione
REV.	DATA	CAUSALE

Il Proprietario :


PASTORINO
Massimo
27.08.2024
~~11:11:36~~
~~GMT+02:00~~

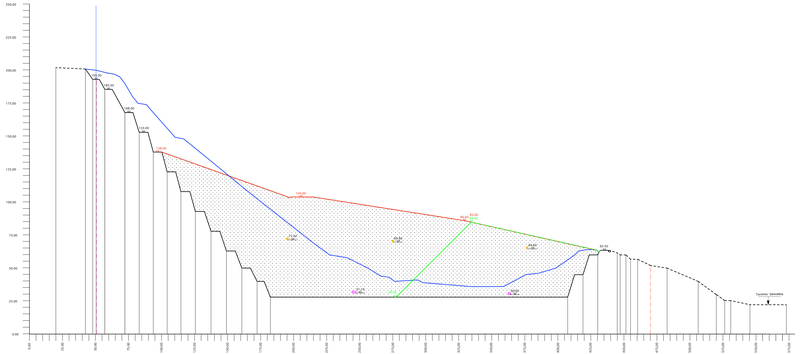

SEZIONE 4

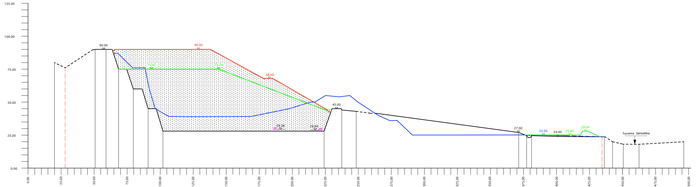

SEZIONE 15

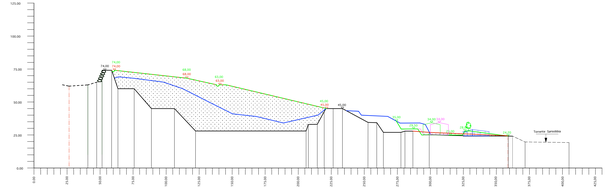

SEZIONE 16