
SEZ. D - D

Scala 1:50

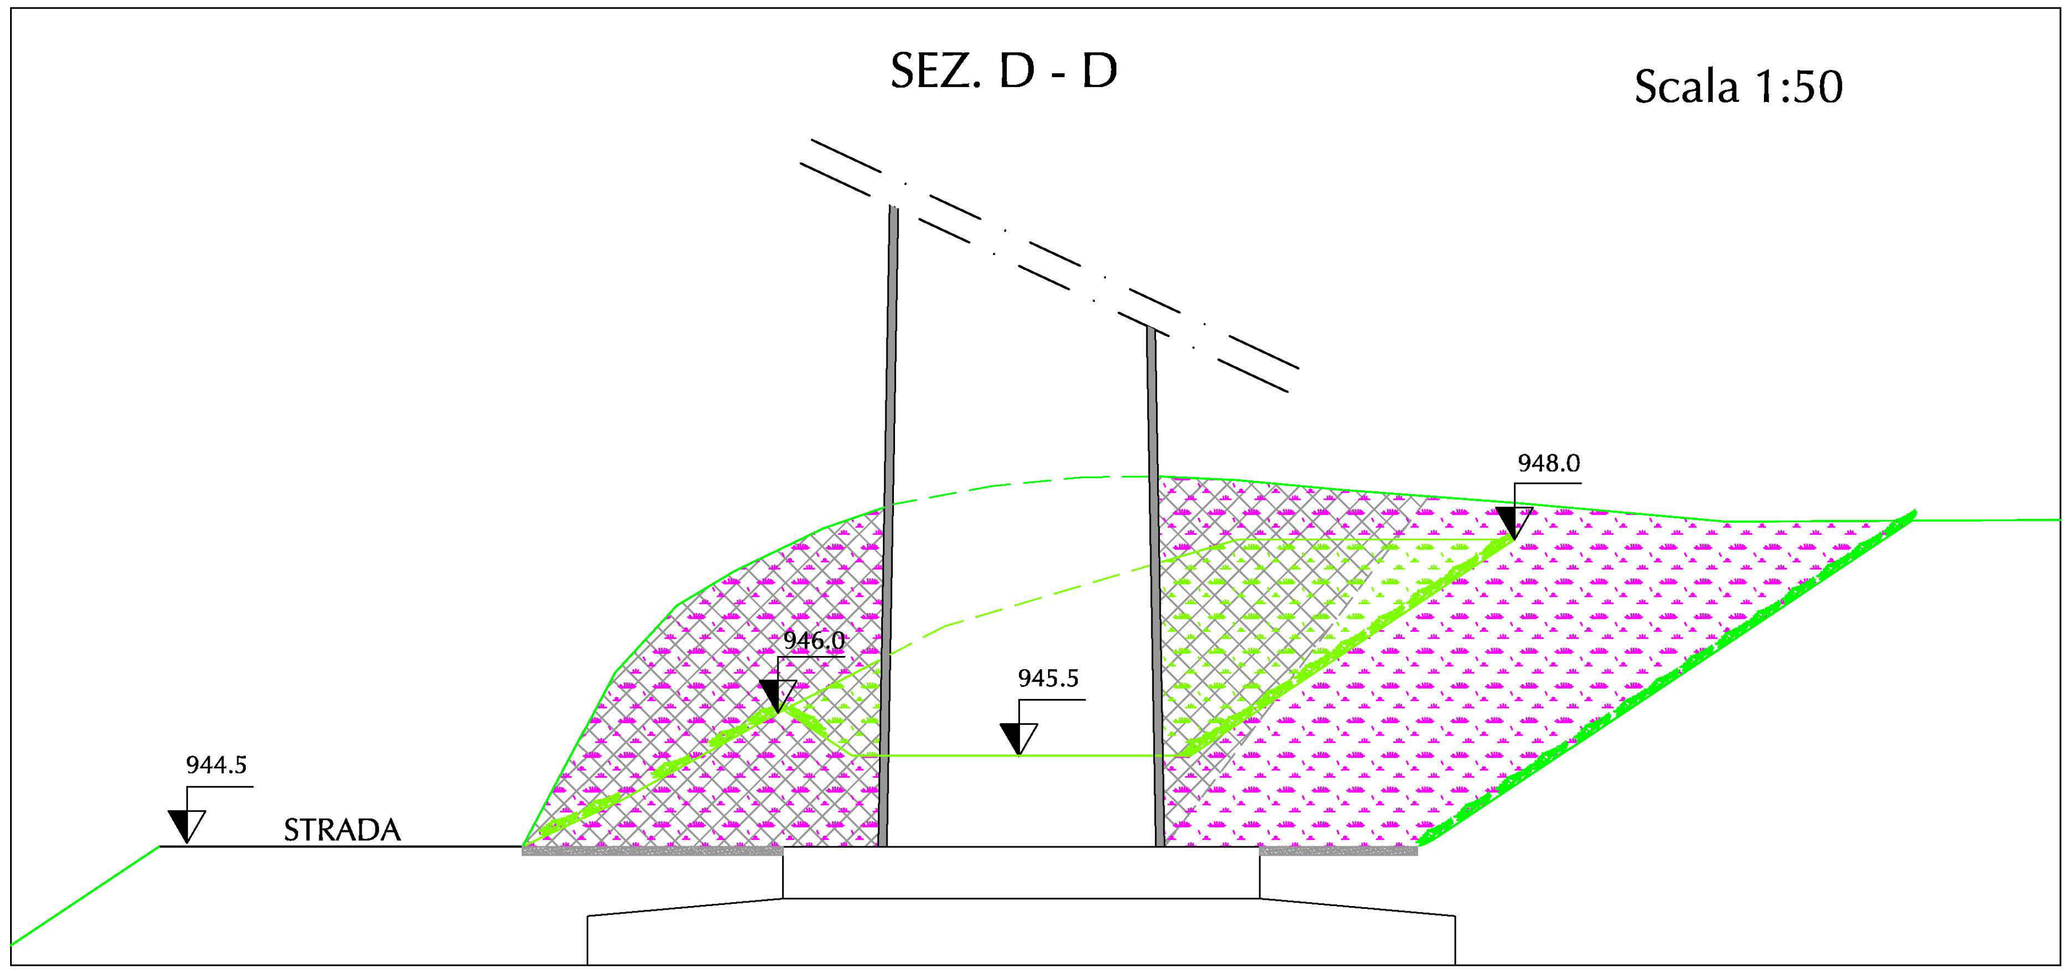


LEGENDA

- Area non interessata dagli interventi
- Area che prevedeva degli interventi ma non è stata interessata dai lavori
- Area rimboschita
- AMPLIAMENTO Area rimboschita
- Area rinaturalizzata con inerbimento e/o piantumazione nuclei arbustivi
- AMPLIAMENTO Area rinaturalizzata con inerbimento e/o piantumazione
- Area ricoperta con pietrisco
- Area protetta con GEOSTUOIA

PLANIMETRIA

Scala 1:200

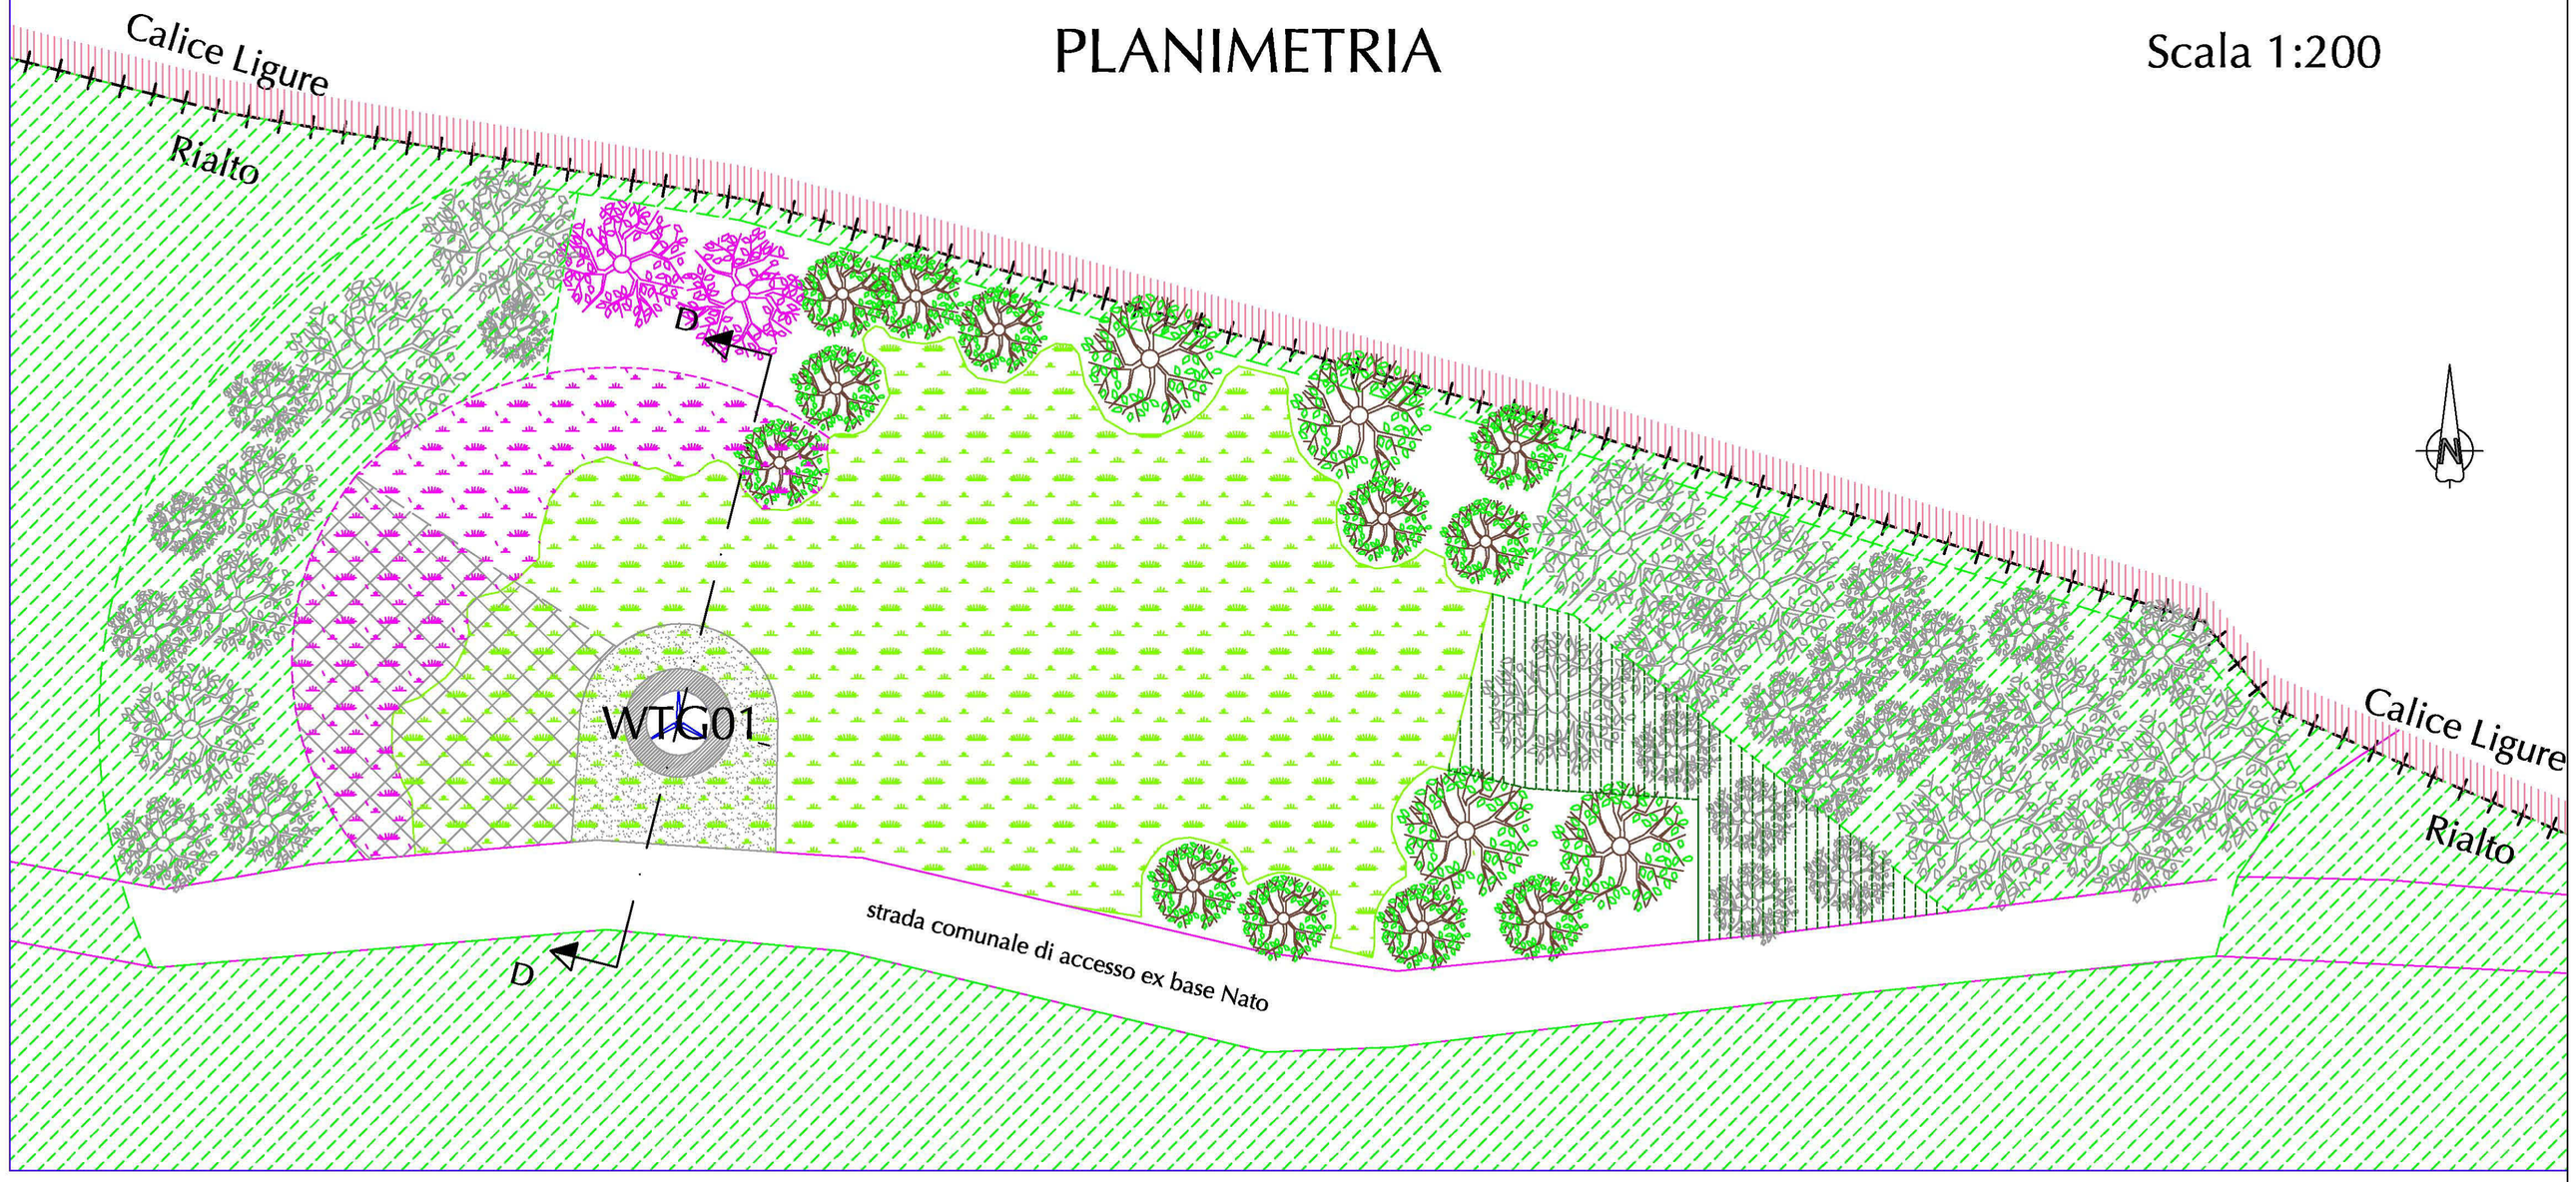

Provincia di Savona

MARCOPOLO
ENVIRONMENTAL GROUP

Oggetto:

Progetto Parco Eolico Rialto

Località Pian dei Corsi

MESEOL.LIG.SV.08.E15

Committente:

Marcopolo Engineering S.p.A.

Progettista Incaricato:	Direttore dei Lavori
Ing. Davide Aprile	Ing. Pierfranco Brizio

N.Disegno:	Titolo:
050 - EE001	WTG01
Tavola N: 01 / Modifica N: 00	Planimetria e Sezioni
Scala: - / Formato: A1	AS BUILT
Data: 01/12/11 / Disegnatore: G.M.	Note:

Rev.	Data	Disegnat.	Descrizione	Approv.
00	01/12/11	G.M.	Prima emissione	

Il presente disegno é di proprietà esclusiva della MARCOPOLO ENGINEERING S.p.A., non potrà essere duplicato e/o coplato in nessuna delle sue parti senza autorizzazione scritta della MARCOPOLO ENGINEERING S.p.A. La MARCOPOLO ENGINEERING S.p.A. si riserva il diritto di ogni modifica.

We reserve all rights in this document and in the information contained herein. Reproduction, use or disclosure to third parties without express autority by MARCOPOLO ENGINEERING S.p.A. is strictly forbidden.