

SEZ. C - C

Scala 1:50

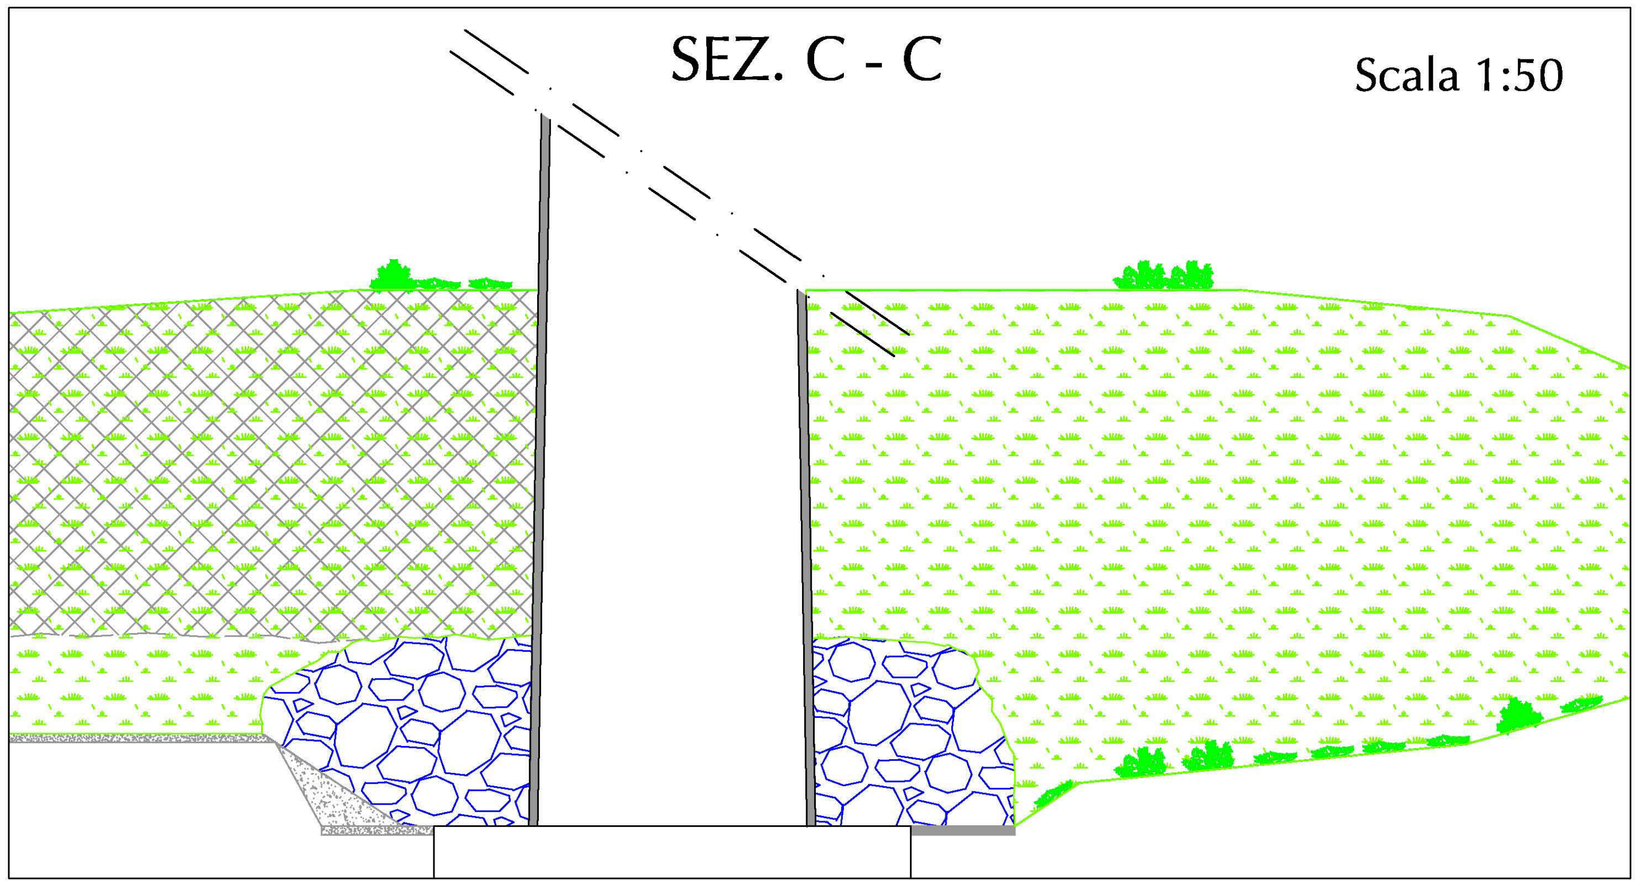


SEZ. D - D

Scala 1:50

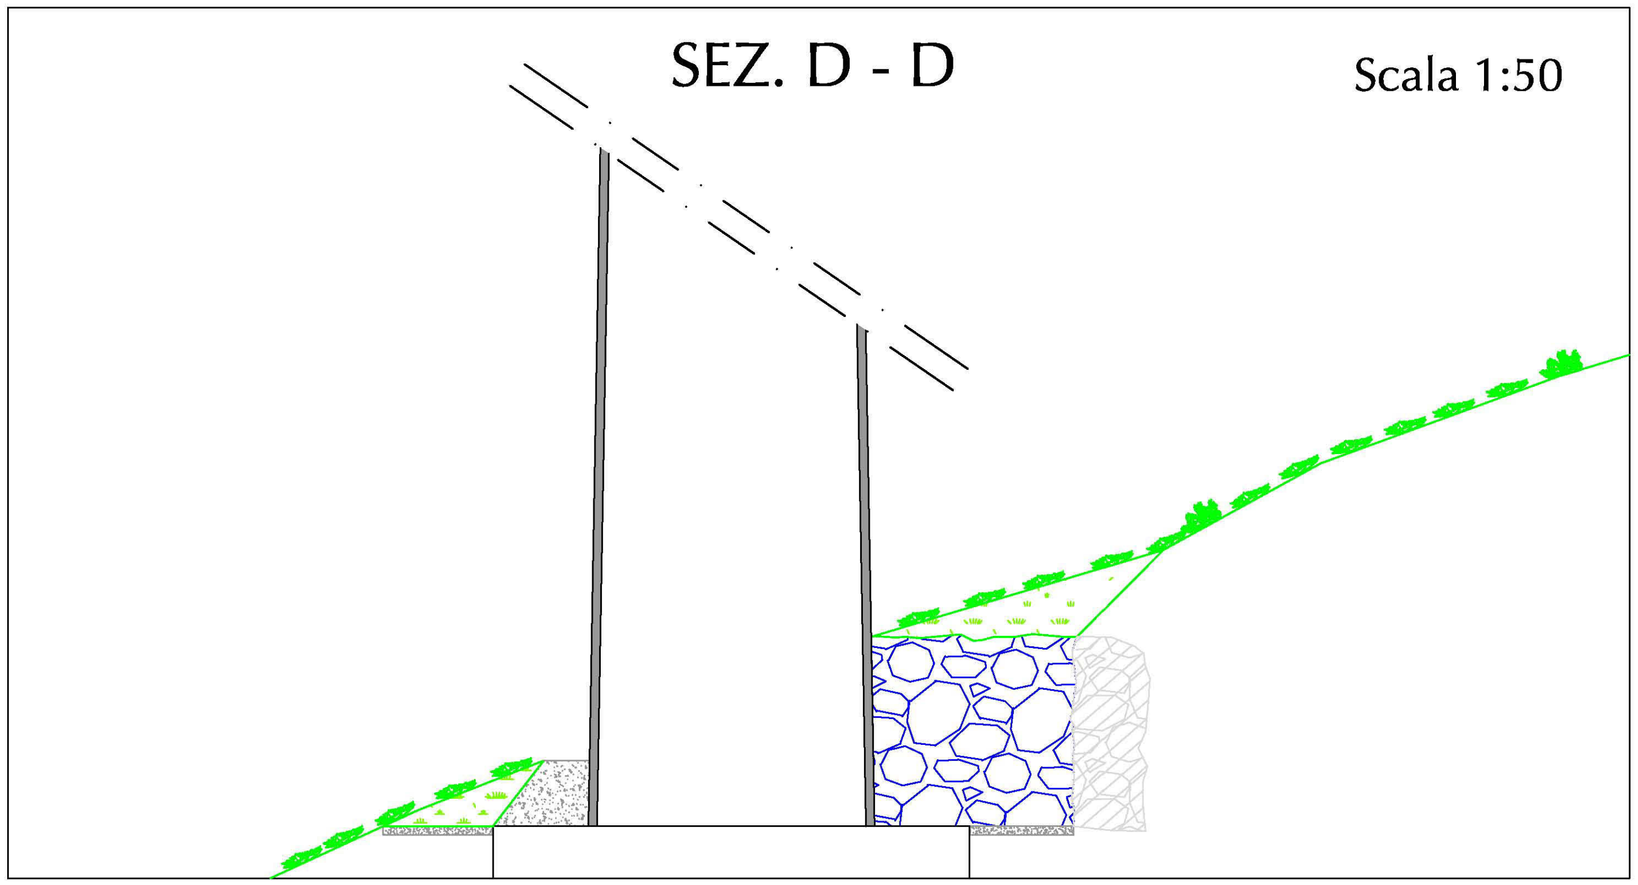

Scala 1:200

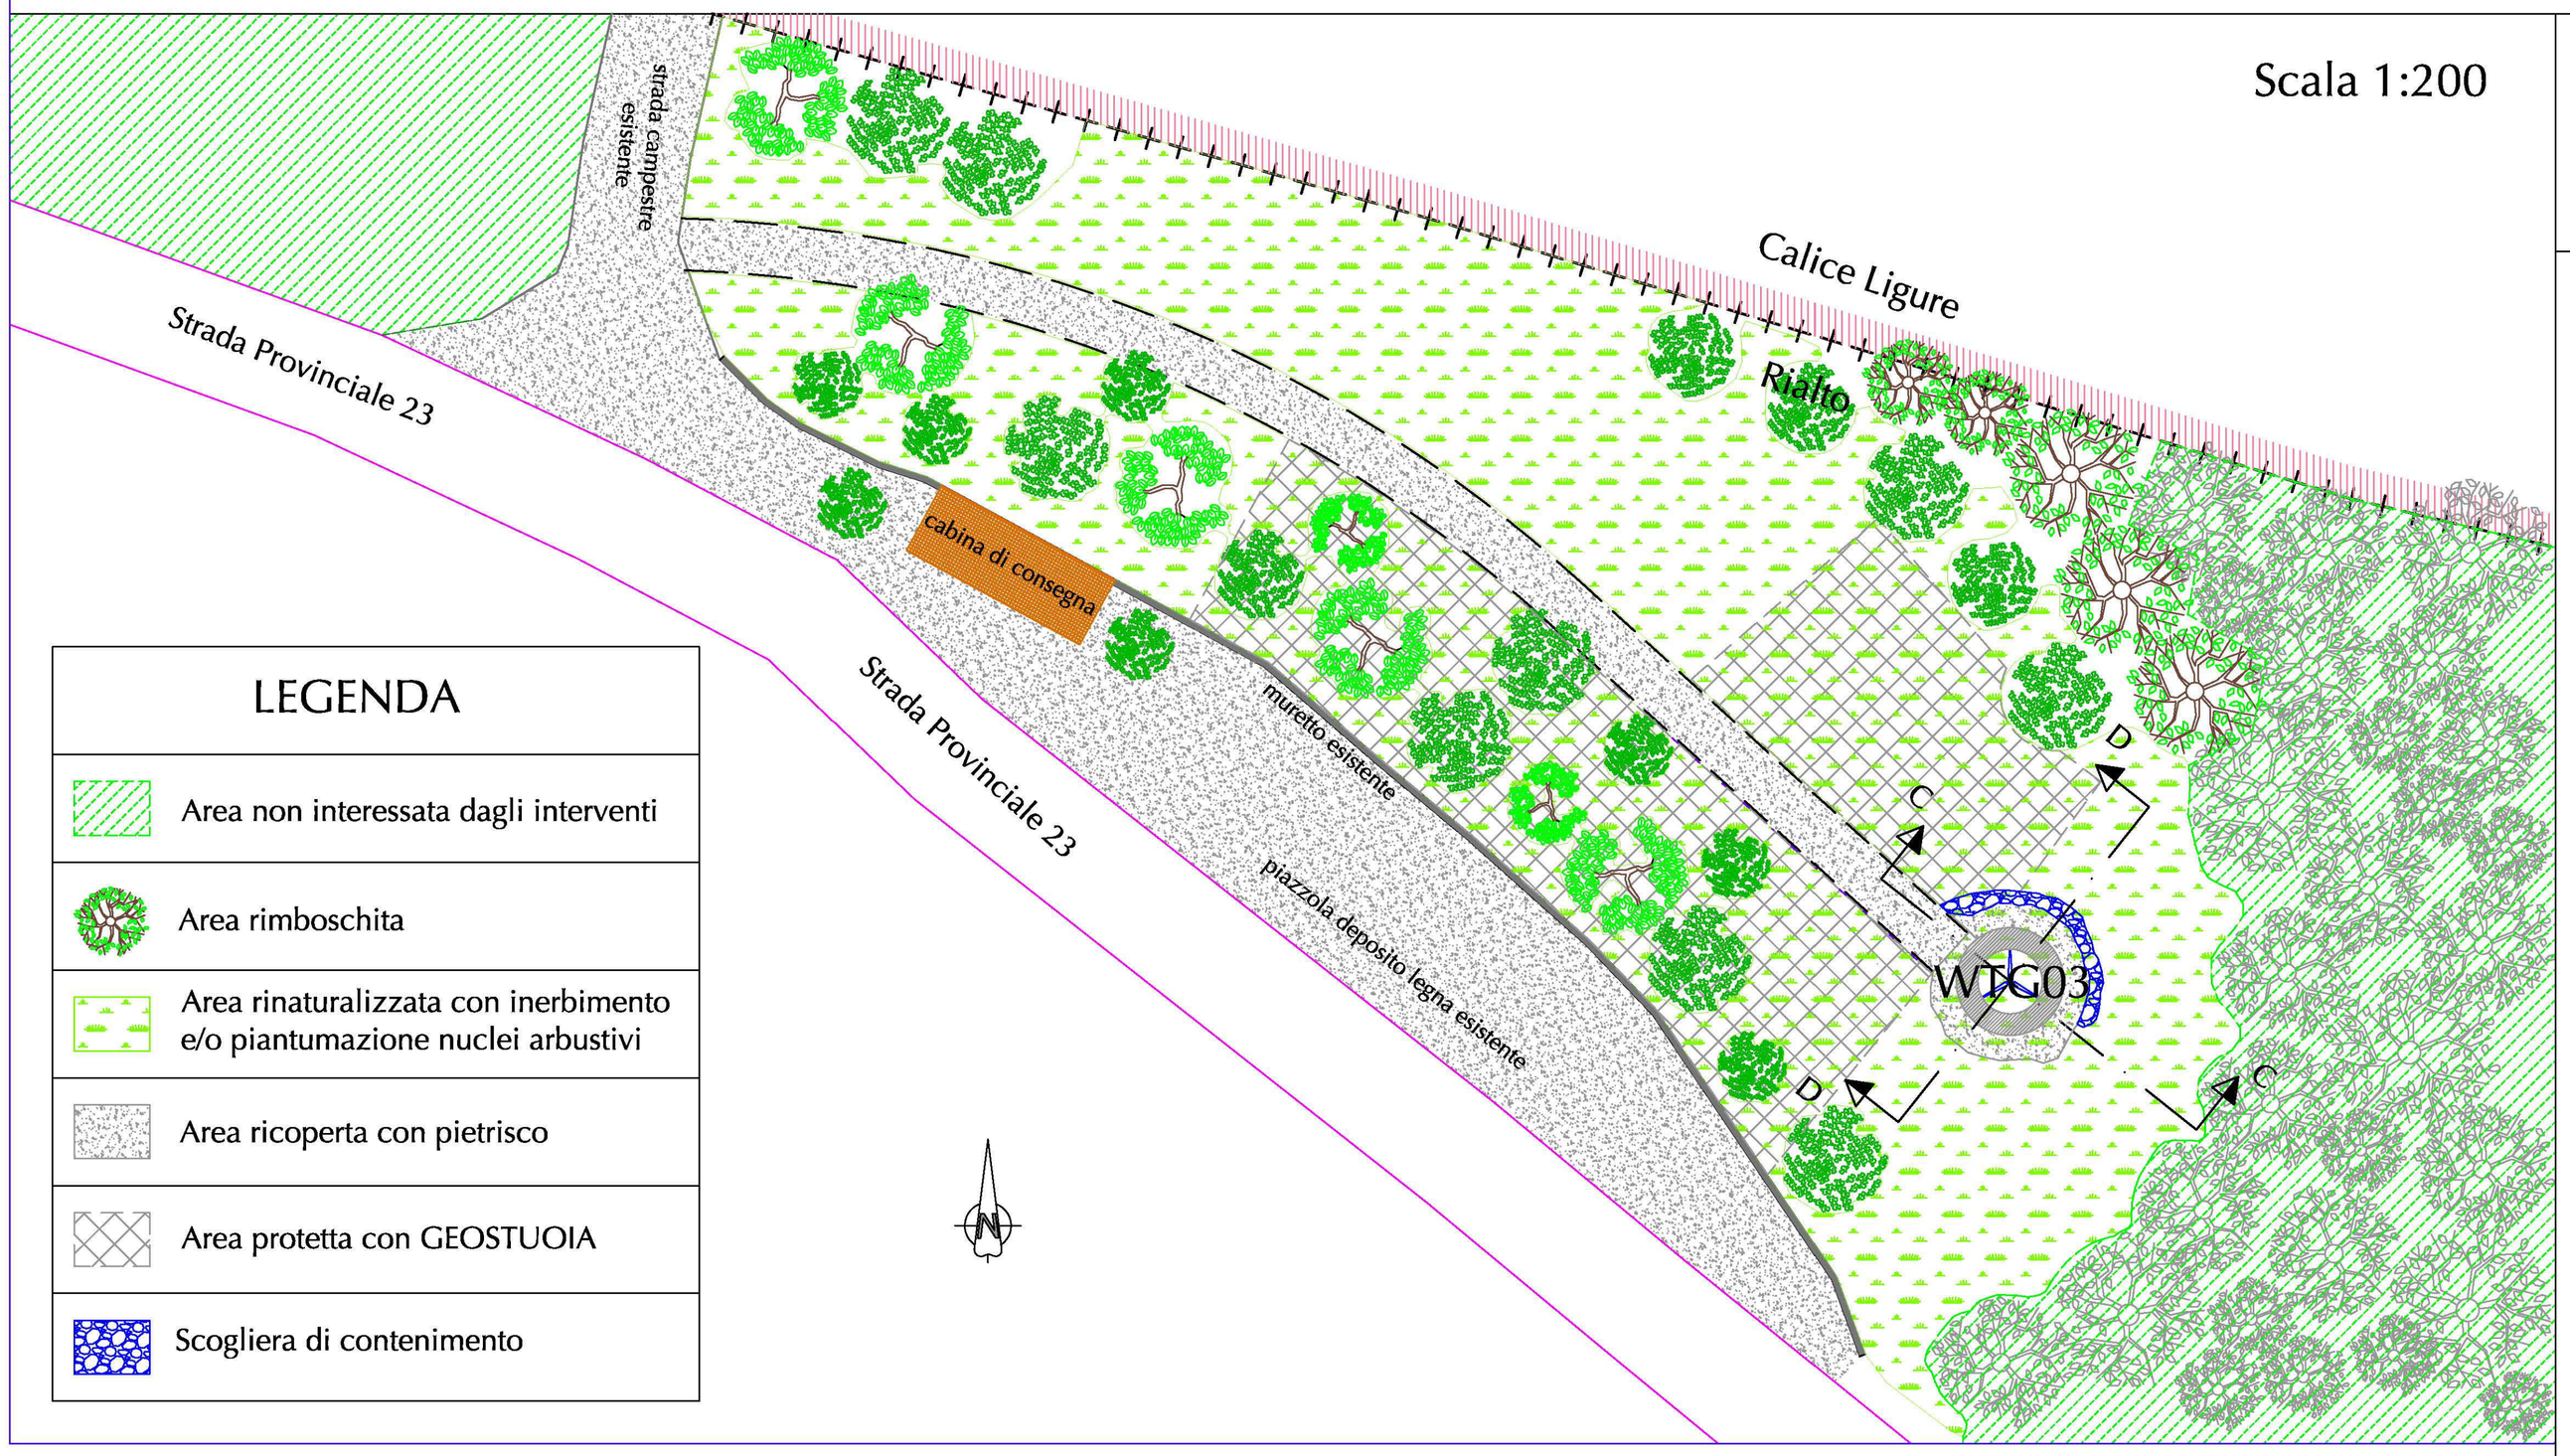

LEGENDA

- Area non interessata dagli interventi
- Area rimboschita
- Area rinaturalizzata con inerbimento e/o piantumazione nuclei arbustivi
- Area ricoperta con pietrisco
- Area protetta con GEOSTUOIA
- Scogliera di contenimento

Provincia di Savona

MARCOPOLO
ENVIRONMENTAL GROUP

Oggetto:

Progetto Parco Eolico Rialto

Località Pian dei Corsi

MESEOL.LIG.SV.08.E15

Committente:

Marcopolo Engineering S.p.A.

Progettista Incaricato:	Direttore dei Lavori
Ing. Davide Aprile	Ing. Pierfranco Brizio

N.Disegno: *050 - EE001*		Titolo: WTG03 Planimetria e Sezioni AS BUILT
Tavola N: 03	Modifica N: 00	
Scala: -	Formato: A1	
Data: 01/12/11	Disegnatore: G.M.	Note:

Rev.	Data	Disegnat.	Descrizione	Approv.
00	01/12/11	G.M.	Prima emissione	

Il presente disegno é di proprietà esclusiva della MARCOPOLO ENGINEERING S.p.A., non potrà essere duplicato e/o copiato in nessuna delle sue parti senza autorizzazione scritta della MARCOPOLO ENGINEERING S.p.A. La MARCOPOLO ENGINEERING S.p.A. si riserva il diritto di ogni modifica.

We reserve all rights in this document and in the information contained herein. Reproduction, use or disclosure to third parties without express autority by MARCOPOLO ENGINEERING S.p.A. is strictly forbidden.