
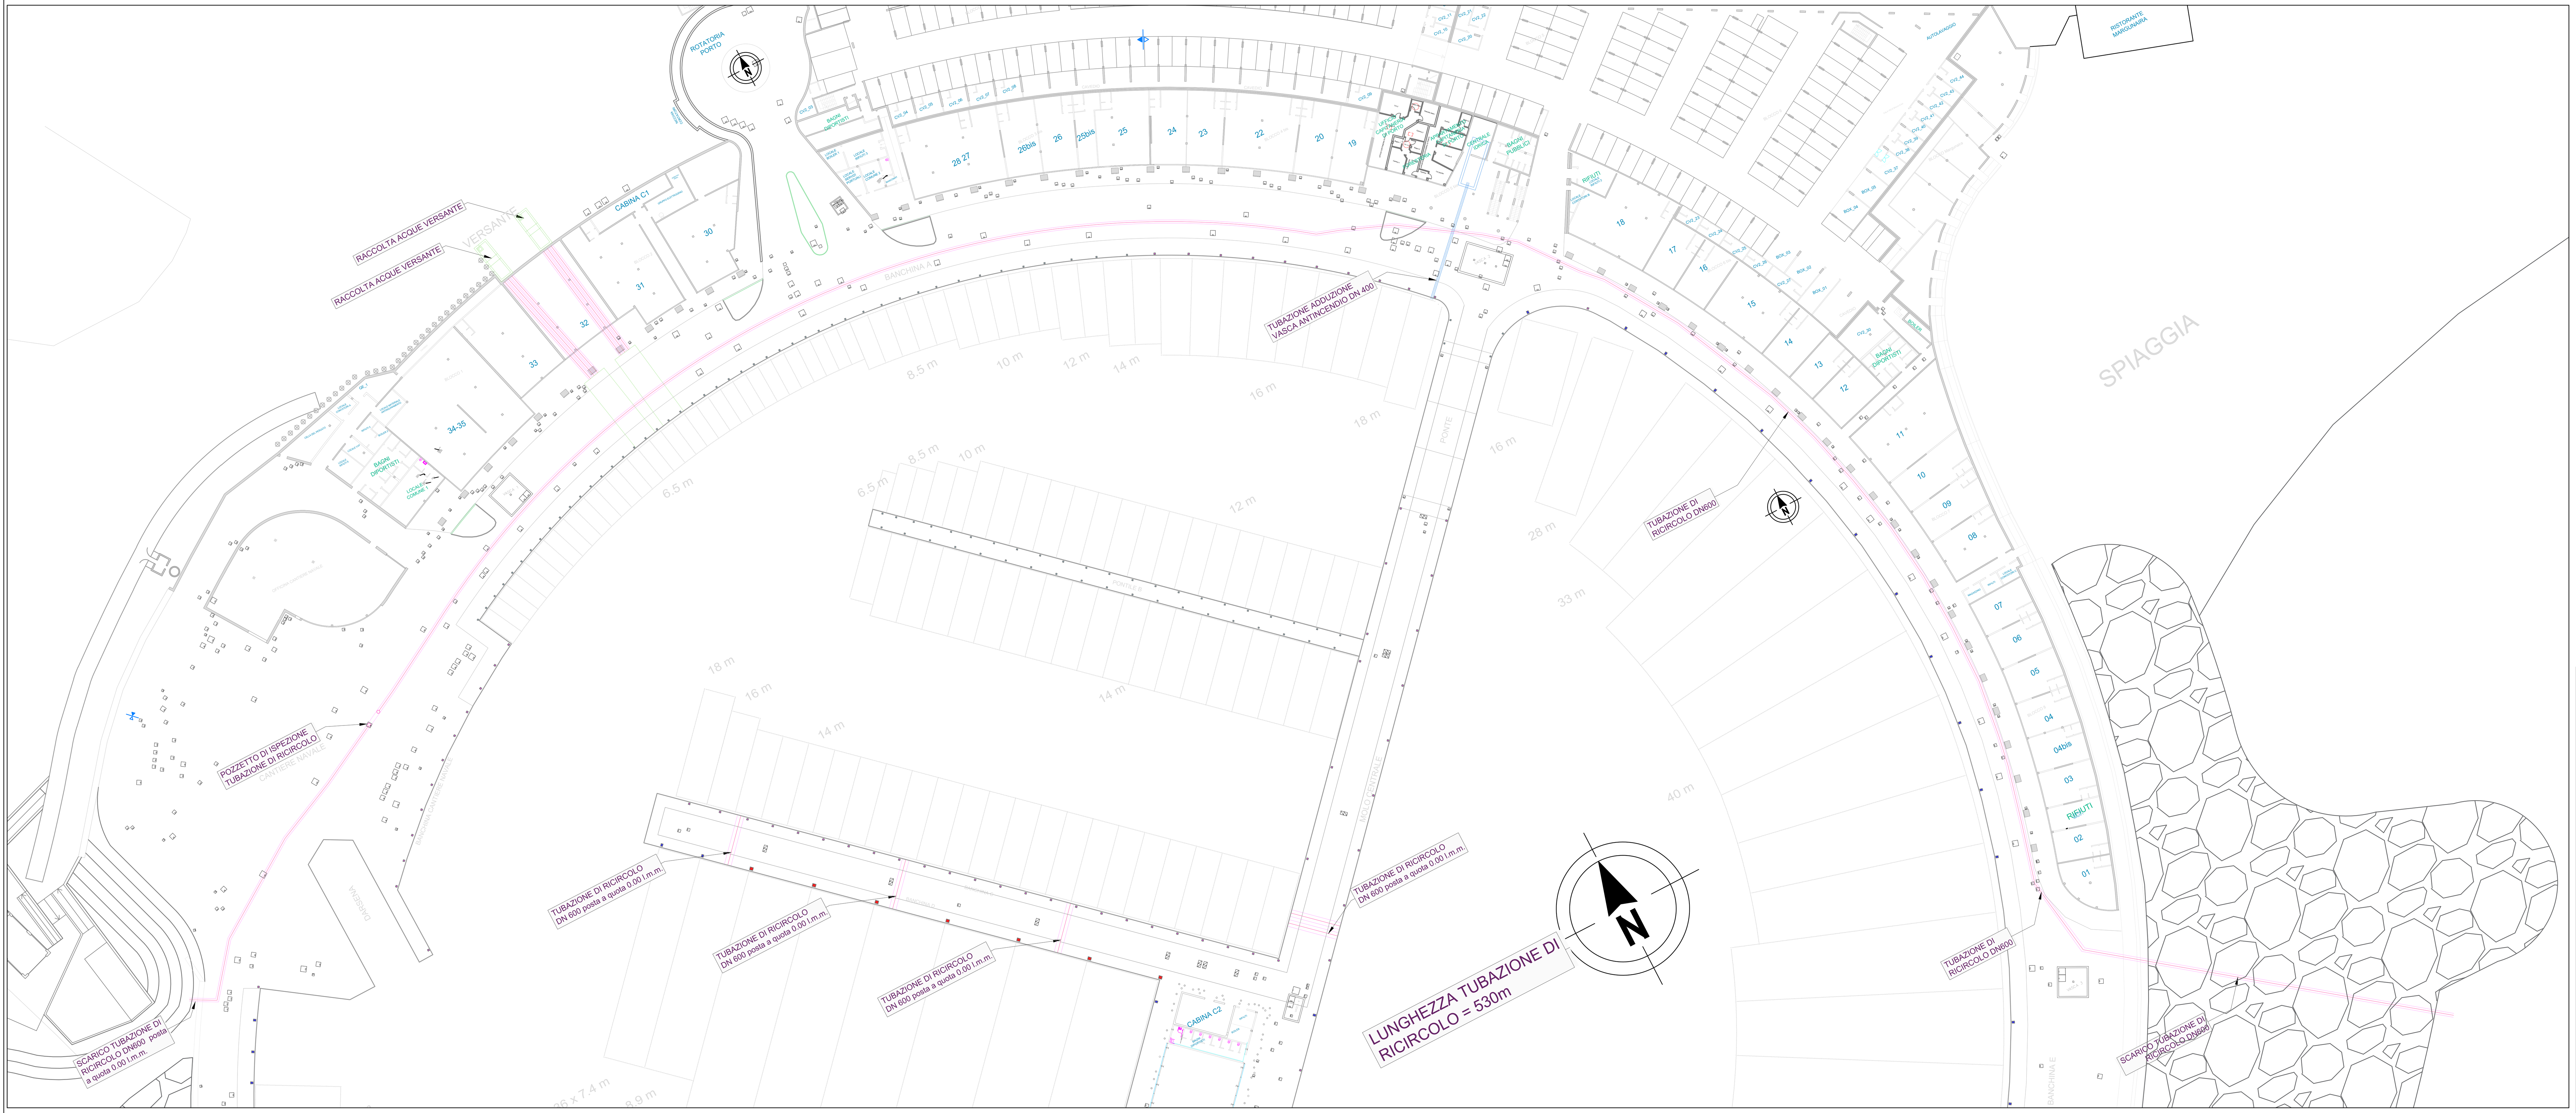


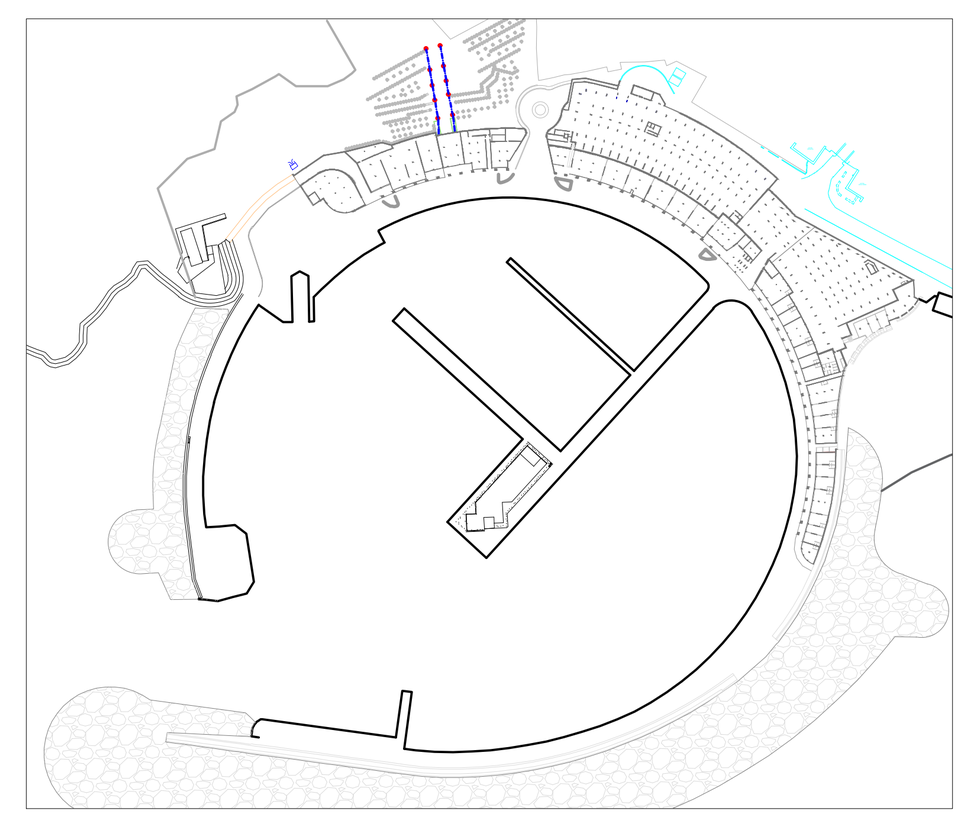

Comune di Ventimiglia (IM)

PROGETTO DEL NUOVO
PORTO TURISTICO DI VENTIMIGLIA

IMPRESA ESECUTRICE

C.E.M. spa

Via Santa Lucia, 143 - 80132 NAPOLI e-mail info@cemspa.it

C.E.M.
CEM COSTRUZIONI SPA
specializzati in costruzioni edili e marittime

COMMITTENTE

CALA DEL FORTE S.R.L.
Via Roma, 166 - 18038 Saremo
e-mail portoventimiglia@gmail.com

Responsabile Tecnico C.E.M. S.p.A.
Ing. Paolo Scarpone

TITOLO ELABORATO

AS BUILT TUBAZIONE ACQUA DI RICIRCOLO

SCALA

1:500

NUMERO ELABORATO

OM8b

AGG.	DATA	DESCRIZIONE AGG.	AUTORE
AGG	11.06.2021		Ing. Raffaele Alessandro Aprea

NOME FILE

ASBUILT25.DWG