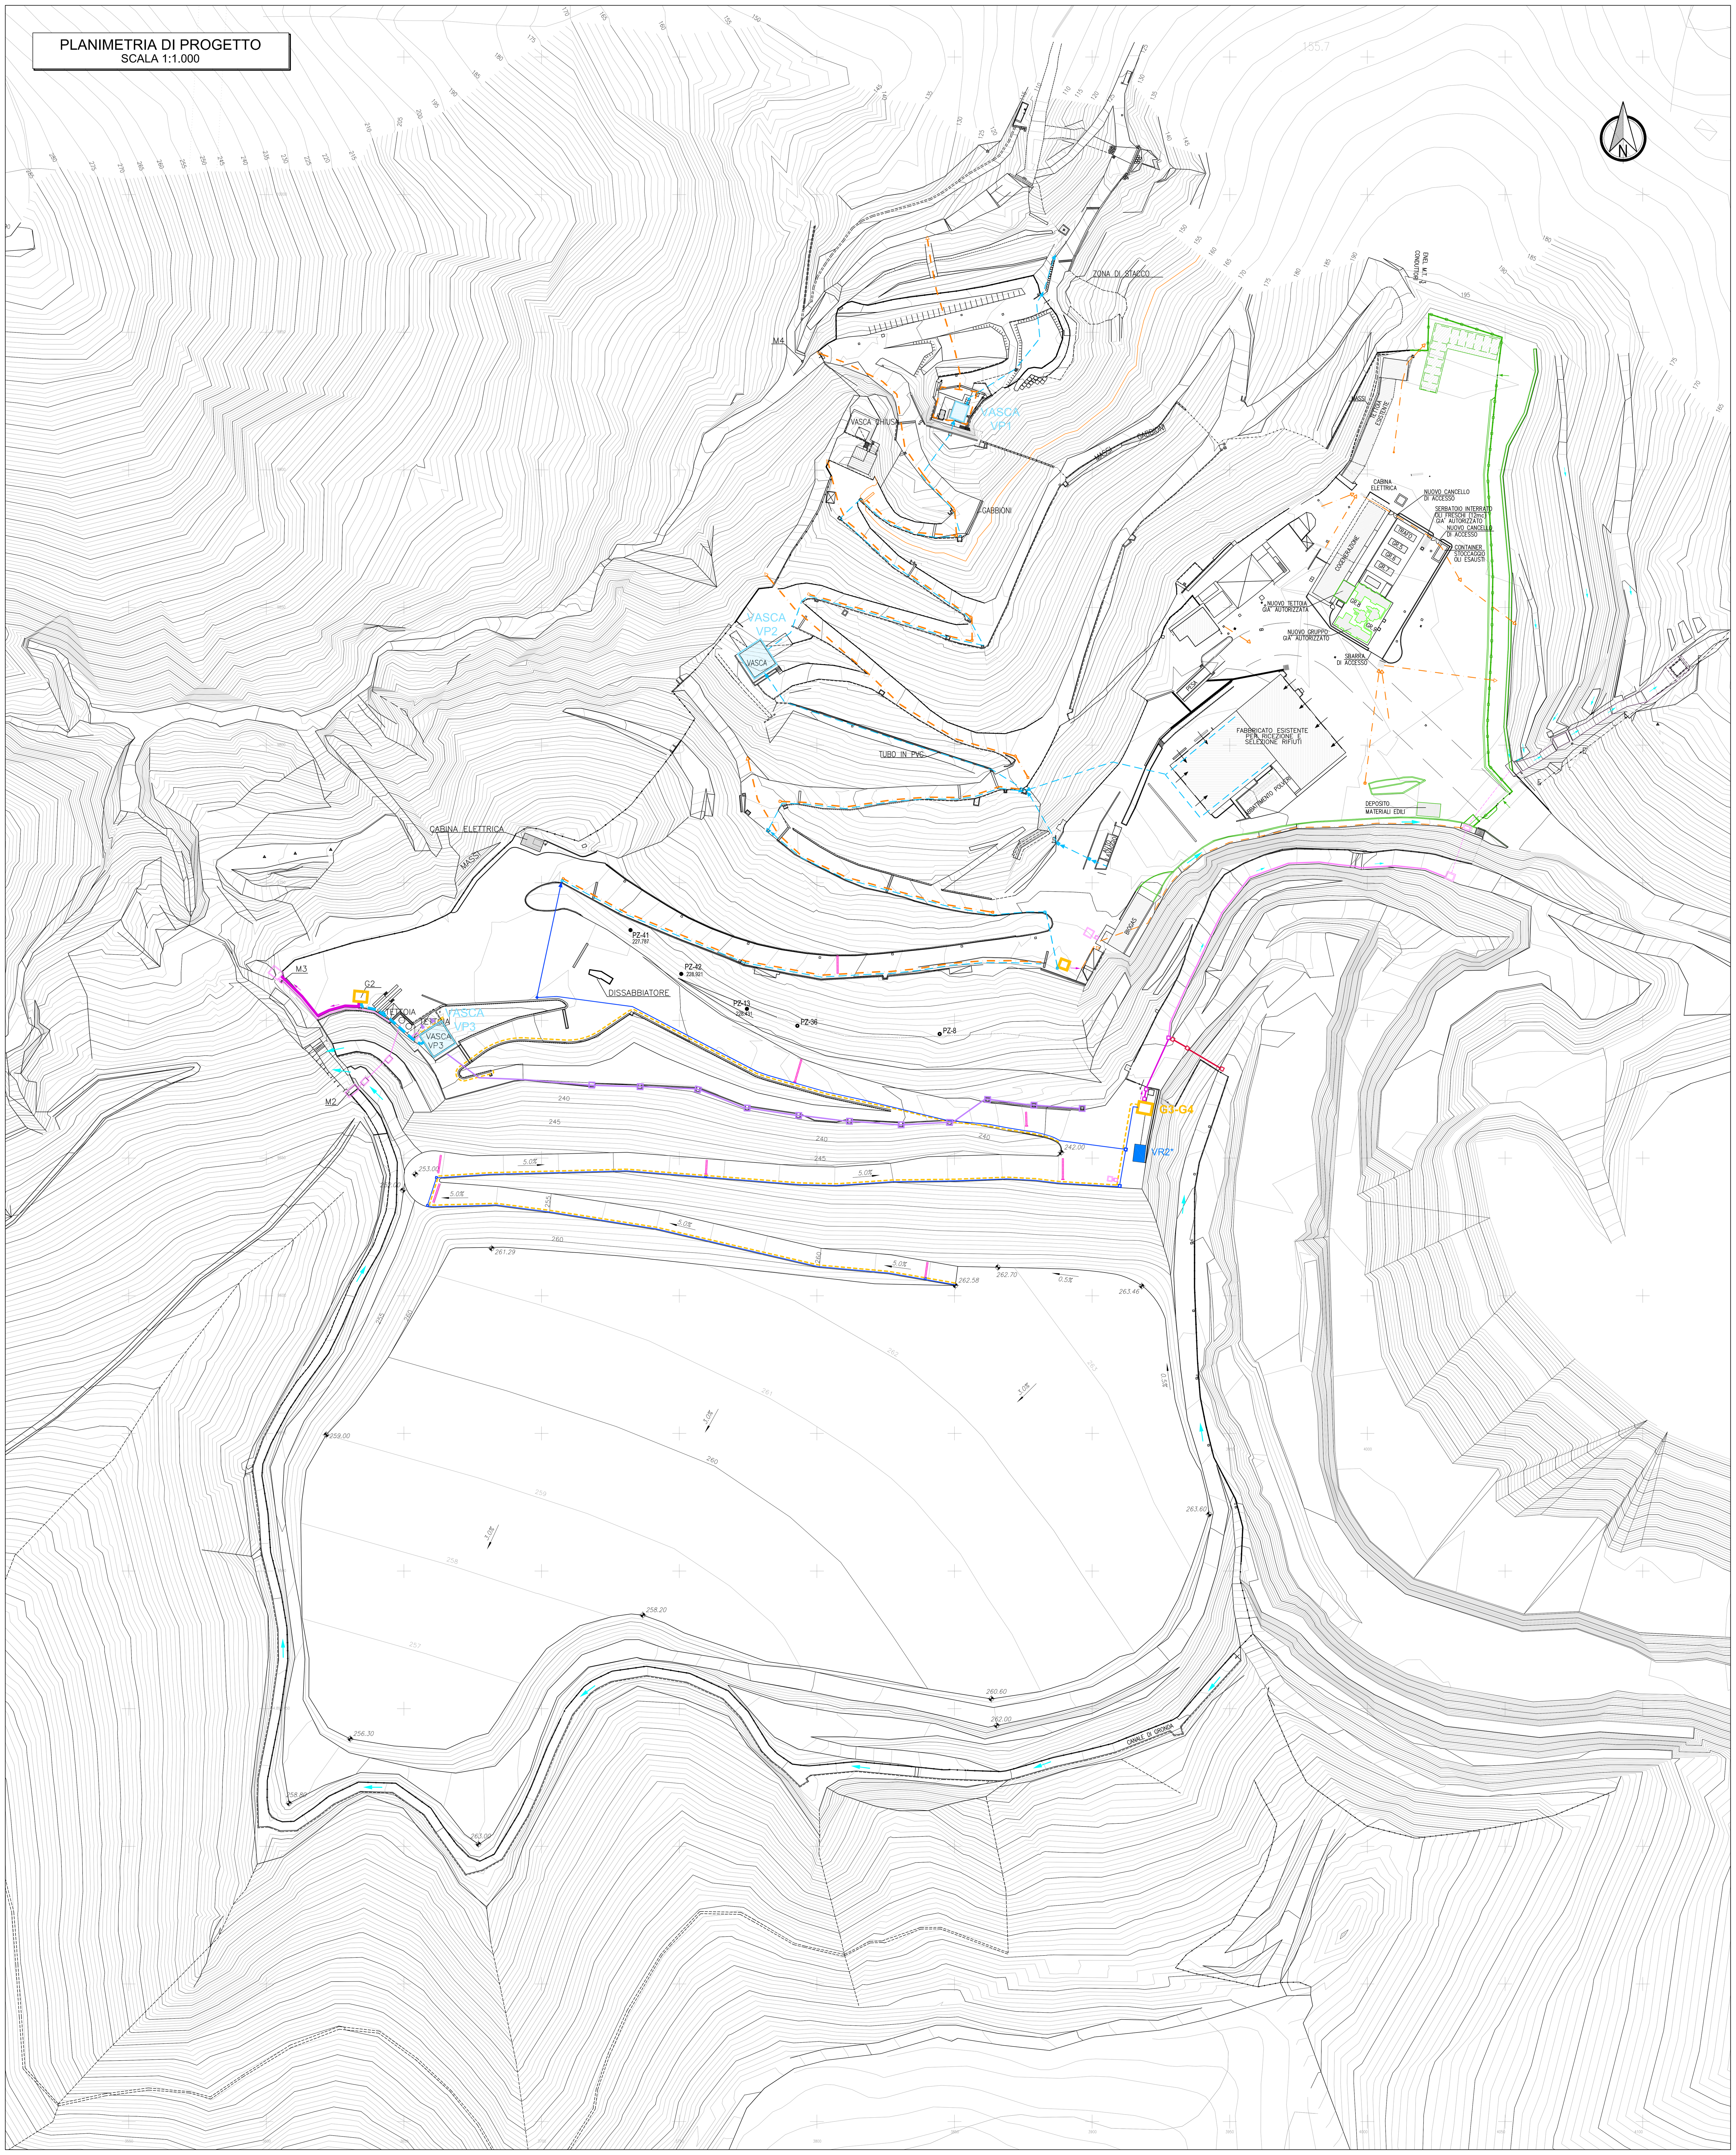


LEGENDA

- RECINZIONE ESISTENTE
- TUBO DRENANTE E FOGNATURA ACQUE NERE ESISTENTE
- TUBO DRENANTE E FOGNATURA ACQUE NERE IN VARIANTE
- FOGNATURA ACQUE BIANCHE ESISTENTE
- FOGNATURA ACQUE BIANCHE IN VARIANTE
- RETE PERCOLATO
- VASCA DI RACCOLTA DEL PERCOLATO
- VASCA DI RACCOLTA DELLE ACQUE DI PRIMA PIOGGIA
- CONNESSIONE DELLE VASCHE PRIMA PIOGGIA AI COLATORI NATURALI (ACQUE DI SECONDA PIOGGIA)
- CANALE IN ROCCIA
- LINEE DI DEFLUSSO ACQUE BIANCHE VERSO I COLATORI NATURALI
- GRIGLIE DRENAGGIO ACQUE BIANCHE SUPERFICIALI
- VR (*) ACCUMULO ACQUE DI PROCESSO
- OPERE AUTORIZZATE DAL COMUNE DI VADO LIGURE CON PERMESSO DI COSTRUIRE n.8/2008 DEL 17.03.2008
- OPERE GIÀ AUTORIZZATE DELLA PROVINCIA DI SAVONA CON PROVVEDIMENTO DIRIGENZIALE n.2009/4978 DEL 09.07.2009 ANCORA DA REALIZZARE

NOTE:

- FATTO SALVO QUANTO DIVERSAMENTE SPECIFICATO, LA PLANIMETRIA RIPORTATA IN TAVOLA E' QUELLA DELLA VARIANTE PRIMO STRALCIO (rif. SGI: 07663-041E01) AUTORIZZATA CON PERMESSO DI COSTRUIRE n.04/2011 RILASCIATO DAL COMUNE DI VADO LIGURE IL 03.05.2011
- IN PLANIMETRIA E' RIPORTATA ANCHE LA VARIANTE AL CANALE DI GRONDA CHE E' OGGETTO DI UN PRECEDENTE PROVVEDIMENTO AUTORIZZATIVO (PERMESSO DI COSTRUIRE n.9/2009 PROT. n.5173 RILASCIATO DAL COMUNE DI VADO LIGURE IN DATA 30.03.2009 COMPRENSIVO DELL'AUTORIZZAZIONE DI CUI ALL'ART.146 COMMA 2 DEL D.Lgs. 22.01.2004 n.42) PER LE OPERE GIA' REALIZZATE LA PRESENTE PLANIMETRIA E' DA RITENERSI UN "AS-BUILT" E VARIANTE NON SOSTANZIALE PER LE EVENTUALI VARIAZIONI RISPETTO AL RELATIVO PROGETTO AUTORIZZATO

CLIENTE:

ECOSAVONA s.r.l.
gruppo GEOTEA

PROGETTAZIONE E COORDINAMENTO:

STUDIO GEOTECNICO ITALIANO s.r.l.
ingegneria geotecnica – ingegneria ambientale – ingegneria sismica
geologia applicata
Dott. Ing. Stefano Veggi

Iscrizione Albo degli Ingegneri Provincia di Alessandria-N. 1054
Dott. Ing. STEFANO VEGGI
STUDIO GEOTECNICO ITALIANO

PROGETTO:

COMUNE DI VADO LIGURE (SV)
DISCARICA PER RNP IN LOCALITA' BOSCACCIO

AMPLIAMENTO – IPOTESI 1
PROGETTO DEFINITIVO

TITOLO – Title

PLANIMETRIA AUTORIZZATA

GEOLOGIA E IDROGEOLOGIA:

STUDIO PROGEA
Dott. S. AICARDI
via G. Leopardi 35r, 17100 Savona
Tel e Fax 019.8259560
Studio.Progea@gmail.com

STUDIO CARIERI
Dott. F. CARIERI
Via alla Rocca di Legino 5b, 17100 Savona
Tel 019.801866 Fax: 019.8403931
e-mail: filippo@carieri.com

IMPIANTISTICA BIOGAS:

Enrico Magnano
consulenze tecniche per l'ambiente
Via Rocca Grue, 17 15050 Sarezzano (AL) - Italy
Tel. +39 - 0131 - 88.45.96 Fax. +39 - 0131 - 88.49.21
e-mail: magnano@magnano.it web: www.magnano.it

STUDIO GEOTECNICO ITALIANO

CONTRATTO N. – Contract Nr.

IDENTIFICAZIONE SGI – SGI identification

COMMESSA	CODICE ARCHIVIO	ELABORATO	EMISSIONE
07663	065	D03	E01

REV. Rev.	DESCRIZIONE Description	REDAZIONE Edited	VERIFICA Checked	AUTORIZZAZIONE Authorized	DATA Date
01	EMISSIONE	TOM-SPA	TER	VEG	15.06.2011

NOME FILE – File name: 07663-065D03E01
SCALA – Scale: 1:1000
SCALA GRAFICA – Graphic scale: 0 10 20 30 40 50m

E' VIETATA LA RIPRODUZIONE DI QUESTO DOCUMENTO SENZA PREVENTIVA AUTORIZZAZIONE SCRITTA SGI–Reproduction of this document is forbidden without prior written permission by SGI