




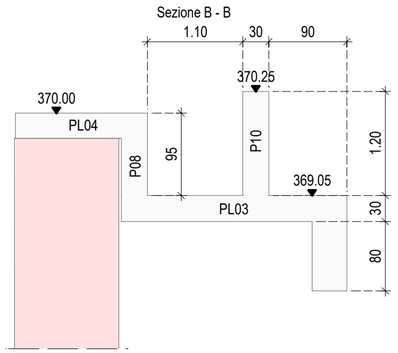

Sezione A - A

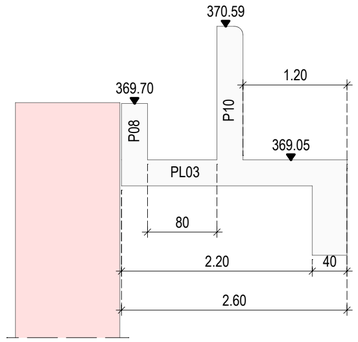


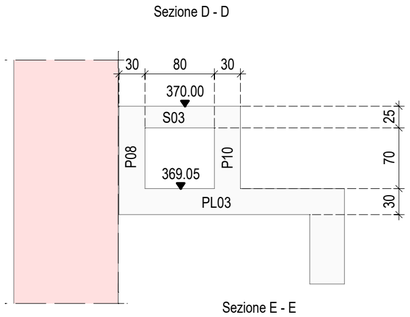

Sezione E - E


PLANIMETRIA CON INDIVIDUAZIONE DELLE OPERE E DEGLI ELEMENTI STRUTTURALI


SCALA 1:100

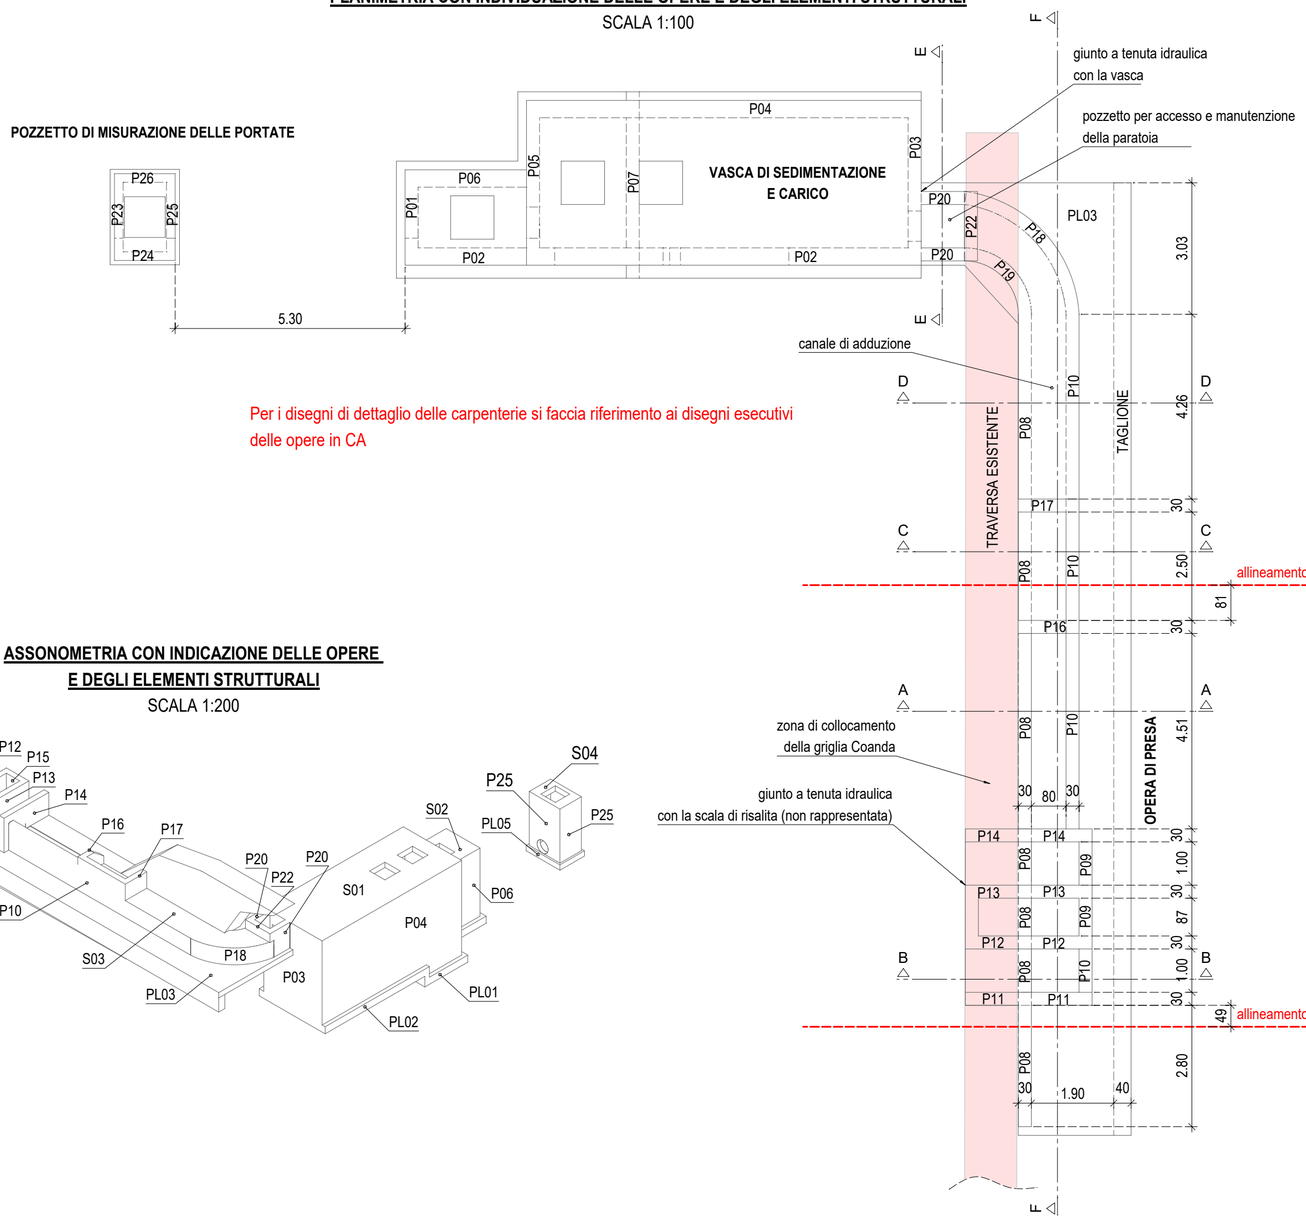

Per i disegni di dettaglio delle carpenterie si faccia riferimento ai disegni esecutivi delle opere in CA

Sezione C - C

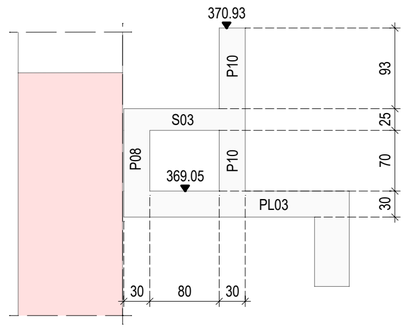

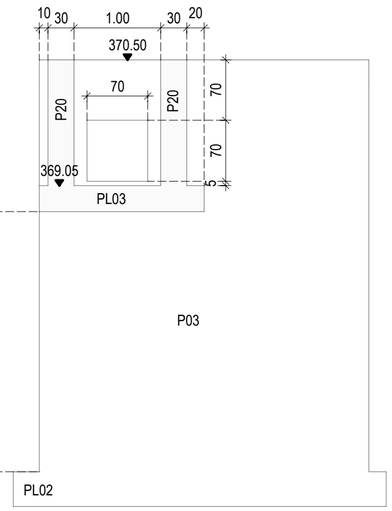

ASSONOMETRIA CON INDICAZIONE DELLE OPERE E DEGLI ELEMENTI STRUTTURALI

SCALA 1:200

COMUNE DI VARAZZE	PROVINCIA DI SAVONA	REGIONE LIGURIA	TAVOLA
PROGETTO DELLE OPERE STRUTTURALI			ID OPERA: — / NUMERO: 01
IMPIANTO IDROELETTRICO NEL TORRENTE TEIRO OPERA DI PRESA SUL TORRENTE TEIRO			
OGGETTO	SCALA: 1:50	DATA / REV 01	ID OPERE
CARPENTERIE GENERALI E IDENTIFICAZIONE DEGLI ELEMENTI STRUTTURALI		MAGGIO 2023 — Variante sostanziale n. 1	V: vasca di sedimentazione e e carico PR: opera di presa P: pozzetto di misura delle portate

MODELLAZIONE BIM E DISEGNI COSTRUTTIVI

LIAAM S.R.L.
via Toglia n. 3A, 12018 ROCCAVIONE (CN)
Tel. 347-2427265
e-mail: info@liaam.it
pec: liaam@pec.it
P. IVA 03997380047
web: www.liaam.it

COMMITTENTE
REMNA SRL
Via Appiani 12, 20121 MILANO (MI)
pec: remna@legalmail.it

PROGETTISTA
Ing. Celano Annamaria