


Sezione A - A

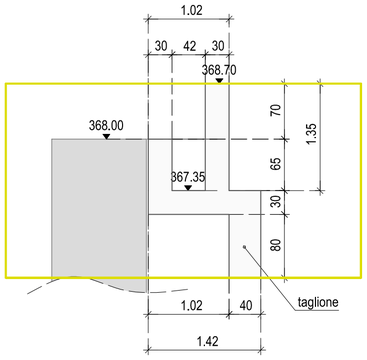


Sezione B - B

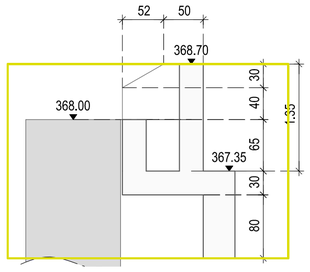


Sezione C - C

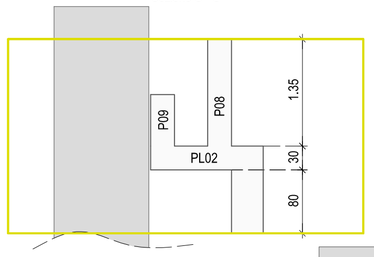


Sezione D - D

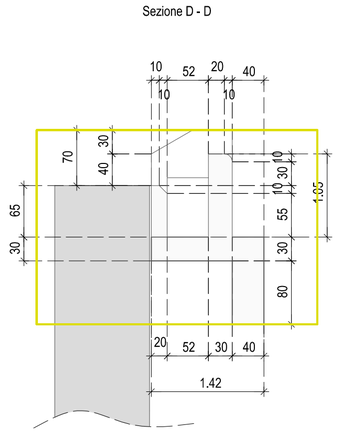


Sezione E - E

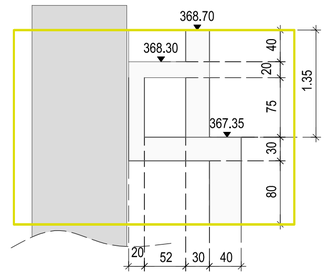


Sezione F - F

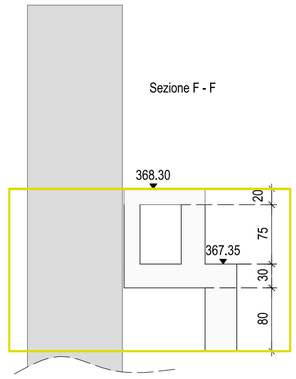


Sezione G - G

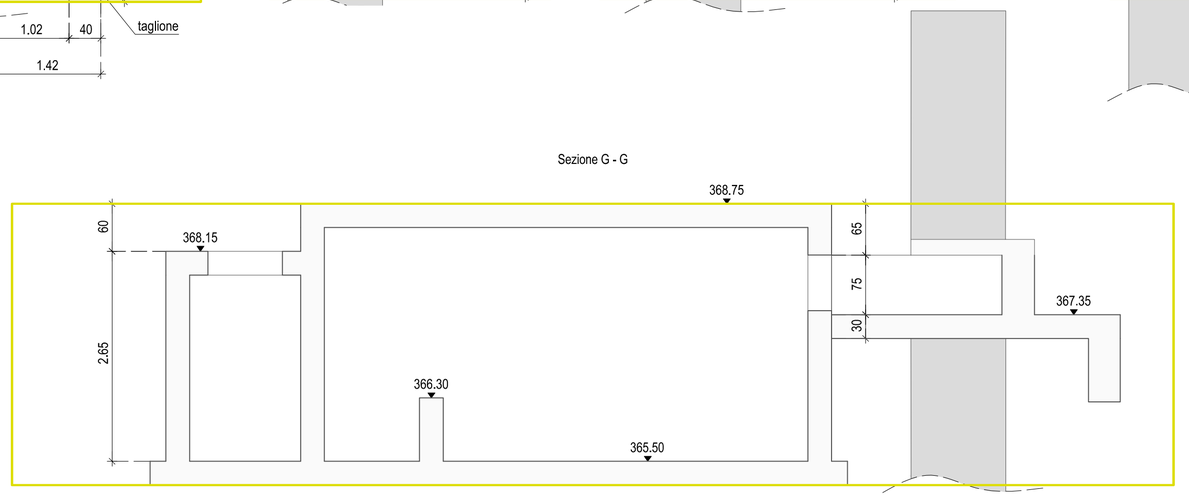


Sezione H - H
scala 1:100

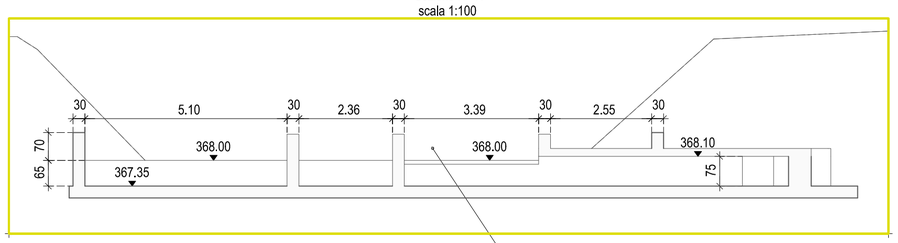


ASSONOMETRIA DA VALLE BRIGLIA

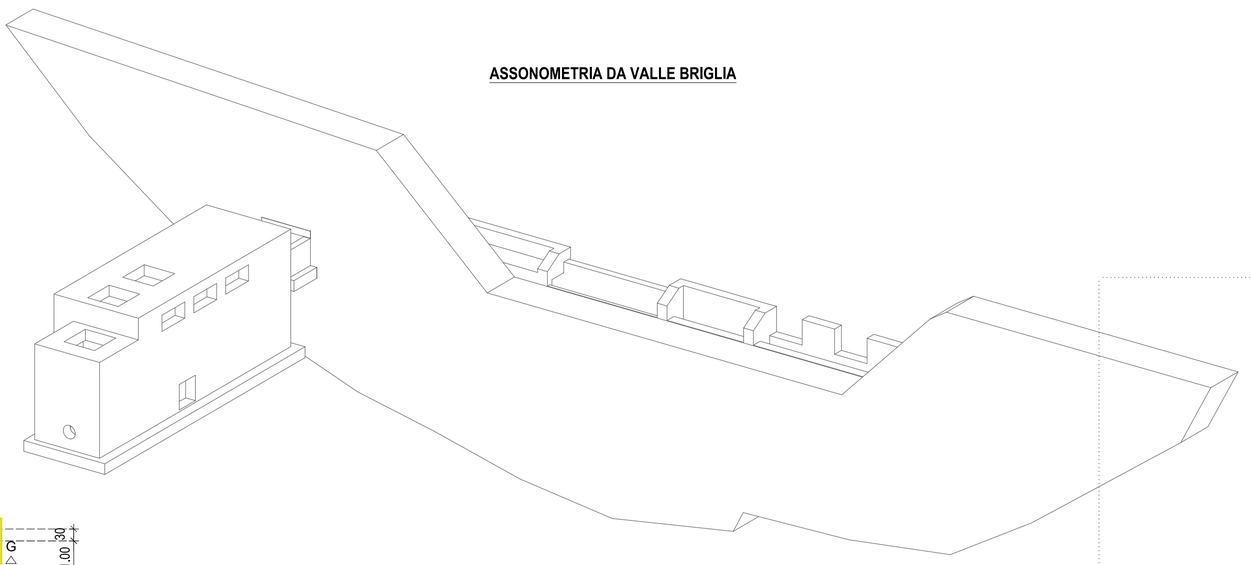

PLANIMETRIA DI PROGETTO
SCALA 1:100

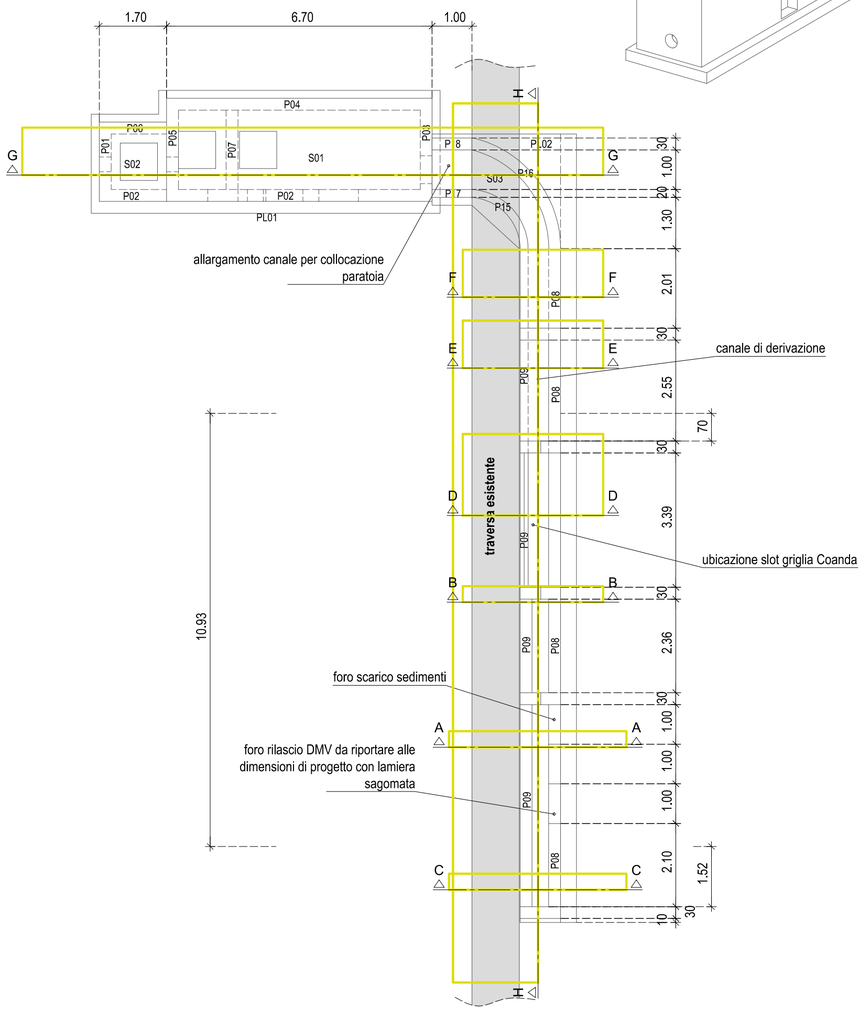

ASSONOMETRIA DA MONTE BRIGLIA

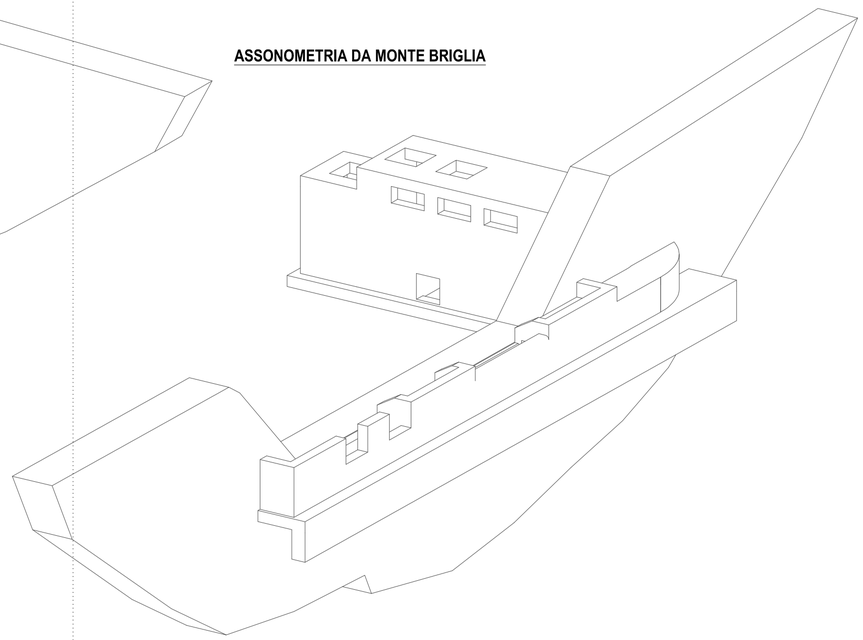

COMUNE DI VARAZZE	PROVINCIA DI SAVONA	REGIONE LIGURIA	TAVOLA	
PROGETTO DELLE OPERE STRUTTURALI			ID OPERA	NUMERO
IMPIANTO IDROELETTRICO NEL TORRENTE TEIRO OPERA DI PRESA SUL TORRENTE UOMO MORTO				01
OGGETTO	SCALA: 1:50	DATA	REV 01	ID OPERE
CARPENTERIE GENERALI		MAGGIO 2023	Variante sostanziale n. 1	V: vasca di sedimentazione e e carico PR: opera di presa

MODELLAZIONE BIM E DISEGNI COSTRUTTIVI

LIAAM S.R.L.
via Toglia n. 3A, 12018 ROCCAVIONE (CN)
Tel. 347-2427265
e-mail: info@liaam.it
pec: liaam@pec.it
P. IVA 03997380047
web: www.liaam.it

COMMITTENTE
REMNA SRL
Via Appiani 12, 20121 MILANO (MI)
pec: remna@legalmail.it

PROGETTISTA
Ing. Celano Annamaria

H/L = 600 / 650 (0.39m²)