


LEGENDA

DEMOLIZIONI	(yellow line)
NUOVE OPERE	(red line)
PROGETTO INVARIATO	(grey line)

FERRANIA ECOLOGIA

IMPIANTO DI TRATTAMENTO RIFIUTI ORGANICI CON PRODUZIONE DI BIOMETANO E COMPOST DI QUALITA'

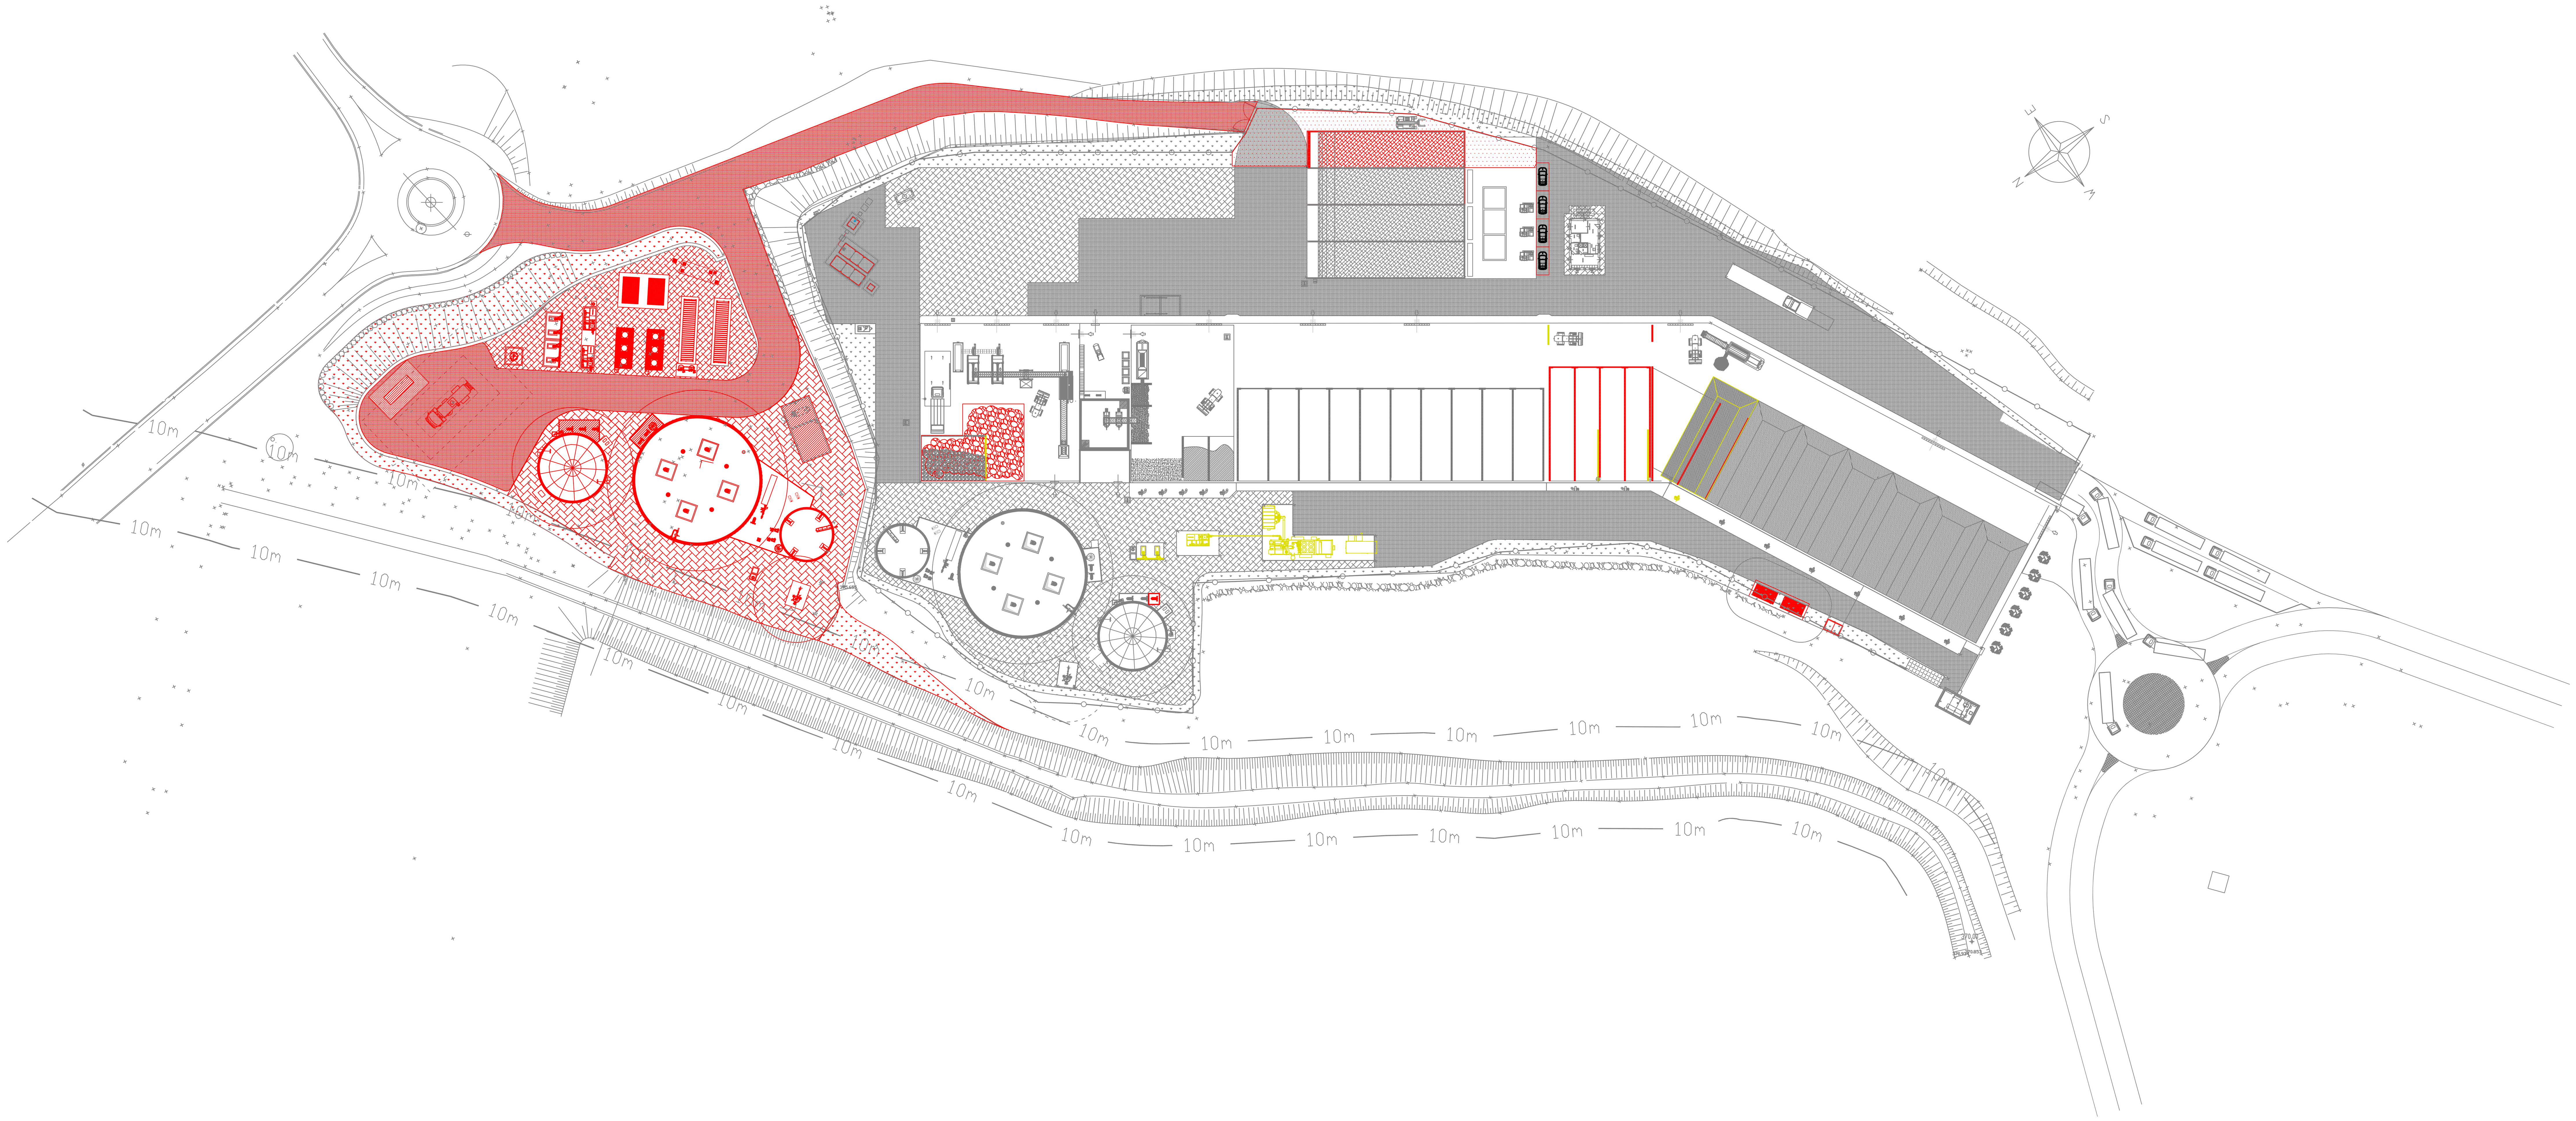

PROGETTO DEFINITIVO

T14:CONFRONTO STATO DI FATTO
STATO DI PROGETTO
A0_SCALA 1:500

Progettista: AUSTEP — YOUR WATER | YOUR ENERGY

Proprietà: Ferrania Ecologia Srl
Viale Libertà n. 57
17014 – Cairo Montenotte (SV)
CF/PI 01594270090

Revisioni

	Data	Descrizione	Redatto
-	-	-	-
1	04-05-2017	REV_1	LIM
0	02-11-2016	REV_0	LIM