
Firmato digitalmente da
PAOLO PAPUCCI
CN = PAPUCCI PAOLO
O = ORDINE DEGLI INGEGNERI DELLA PROVINCIA DI PISA/C.F. 80007110507
C = IT

P.F. n° 1

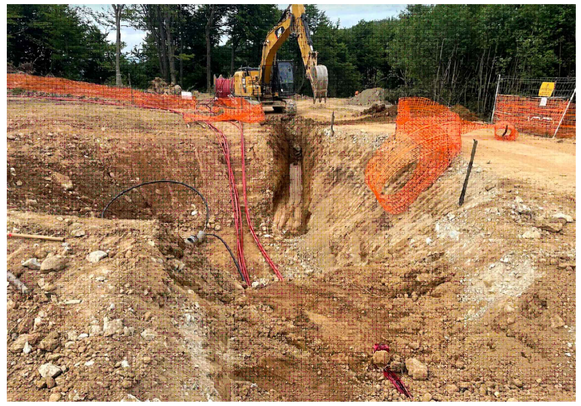

P.F. n° 2



LEGENDA:

- Strada
- Piazzola Stato di cantiere
- Piazzola Stato Ripristinato
- Rinverdimenti
- Cavidotto as built

TARGA TORRE




COORDINATE TORRE:


N 44° 23.733
E 8° 23.779

DATA FINE TEST:

14 dicembre 2021

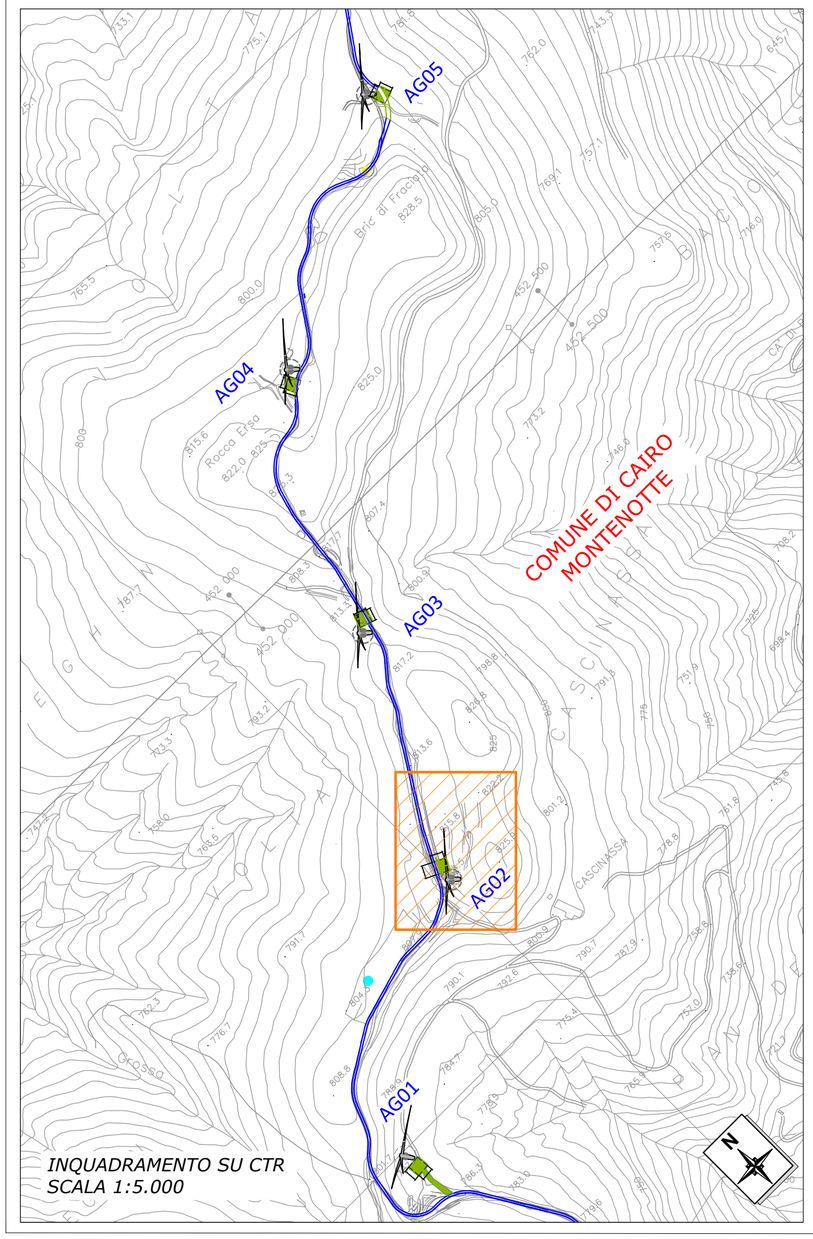

INQUADRAMENTO SU CTR
SCALA 1:5.000

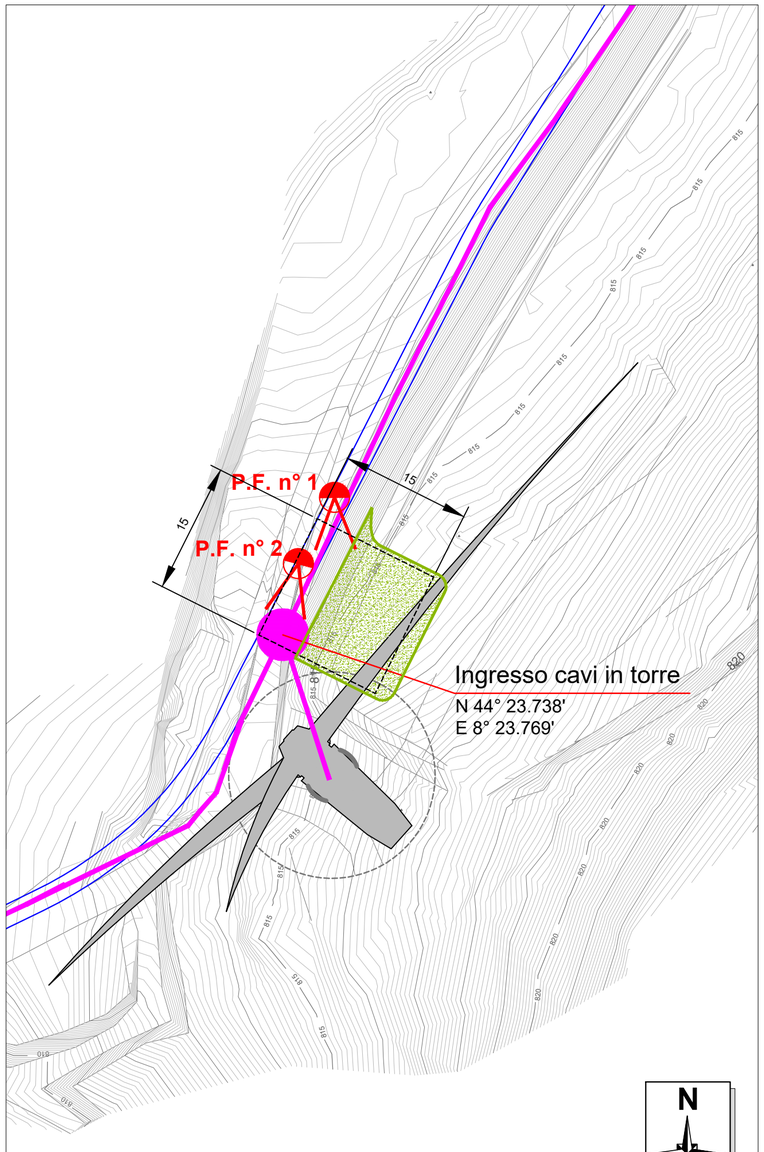

PLANIMETRIA PIAZZOLA
SCALA 1:500

Aleramo S.r.l.

Sede legale: Piazza Cavour, 7, 20121 Milano. Tel. 0262690471
Iscritta all'Ufficio del Registro di Milano con il n. di Registro MI-254749772
Partita IVA e Codice fiscale: 10641490965- Capitale Sociale: € 10.000- i.v.
Posta Certificata: aleramo@pec.ferasrl.it



Regione Liguria
Comune di Cairo Montenotte (SV)
Proponente Aleramo Srl

Parco eolico "Cascinassa"

Progetto As Built

A2.2

Piazzola AG02
As built

Progettisti:

Ing. Paolo Papucci

Ing. PAOLO PAPUCCI
ORDINE INGEGNERI della Provincia di PISA
N° 2384 Sezione A
INGEGNERE CIVILE E AMBIENTALE
INDUSTRIALE DELL'INFORMAZIONE

Data	Rev.	Descrizione	Elaborato	Controllato	Approvato
20.11.2023	Rev.A	Prima emissione	L. Zauro	P.Papucci	L. Pennisi

Comm. 61 **Elaborato:** CSN-A2.2-A_Piazzola AG02 - As built.dwg **Scala:** varie

E' vietata la riproduzione del presente documento, anche parziale, con qualsiasi mezzo, senza l'autorizzazione di F.E.R.A. S.r.l.