Firmato digitalmente da

PAOLO PAPUCCI

CN = PAPUCCI PAOLO
O = ORDINE DEGLI INGEGNERI DELLA PROVINCIA DI PISA/C.F. 80007110507
C = IT



LEGENDA:

- *Strada*
- *Piazzola Stato di cantiere*
- *Piazzola Stato Ripristinato*
- *Rinverdimenti*
- *Cavidotto as built*

TARGA TORRE




COORDINATE TORRE:

N 44° 24.029


E 8° 23.990

DATA FINE TEST:

10 dicembre 2021

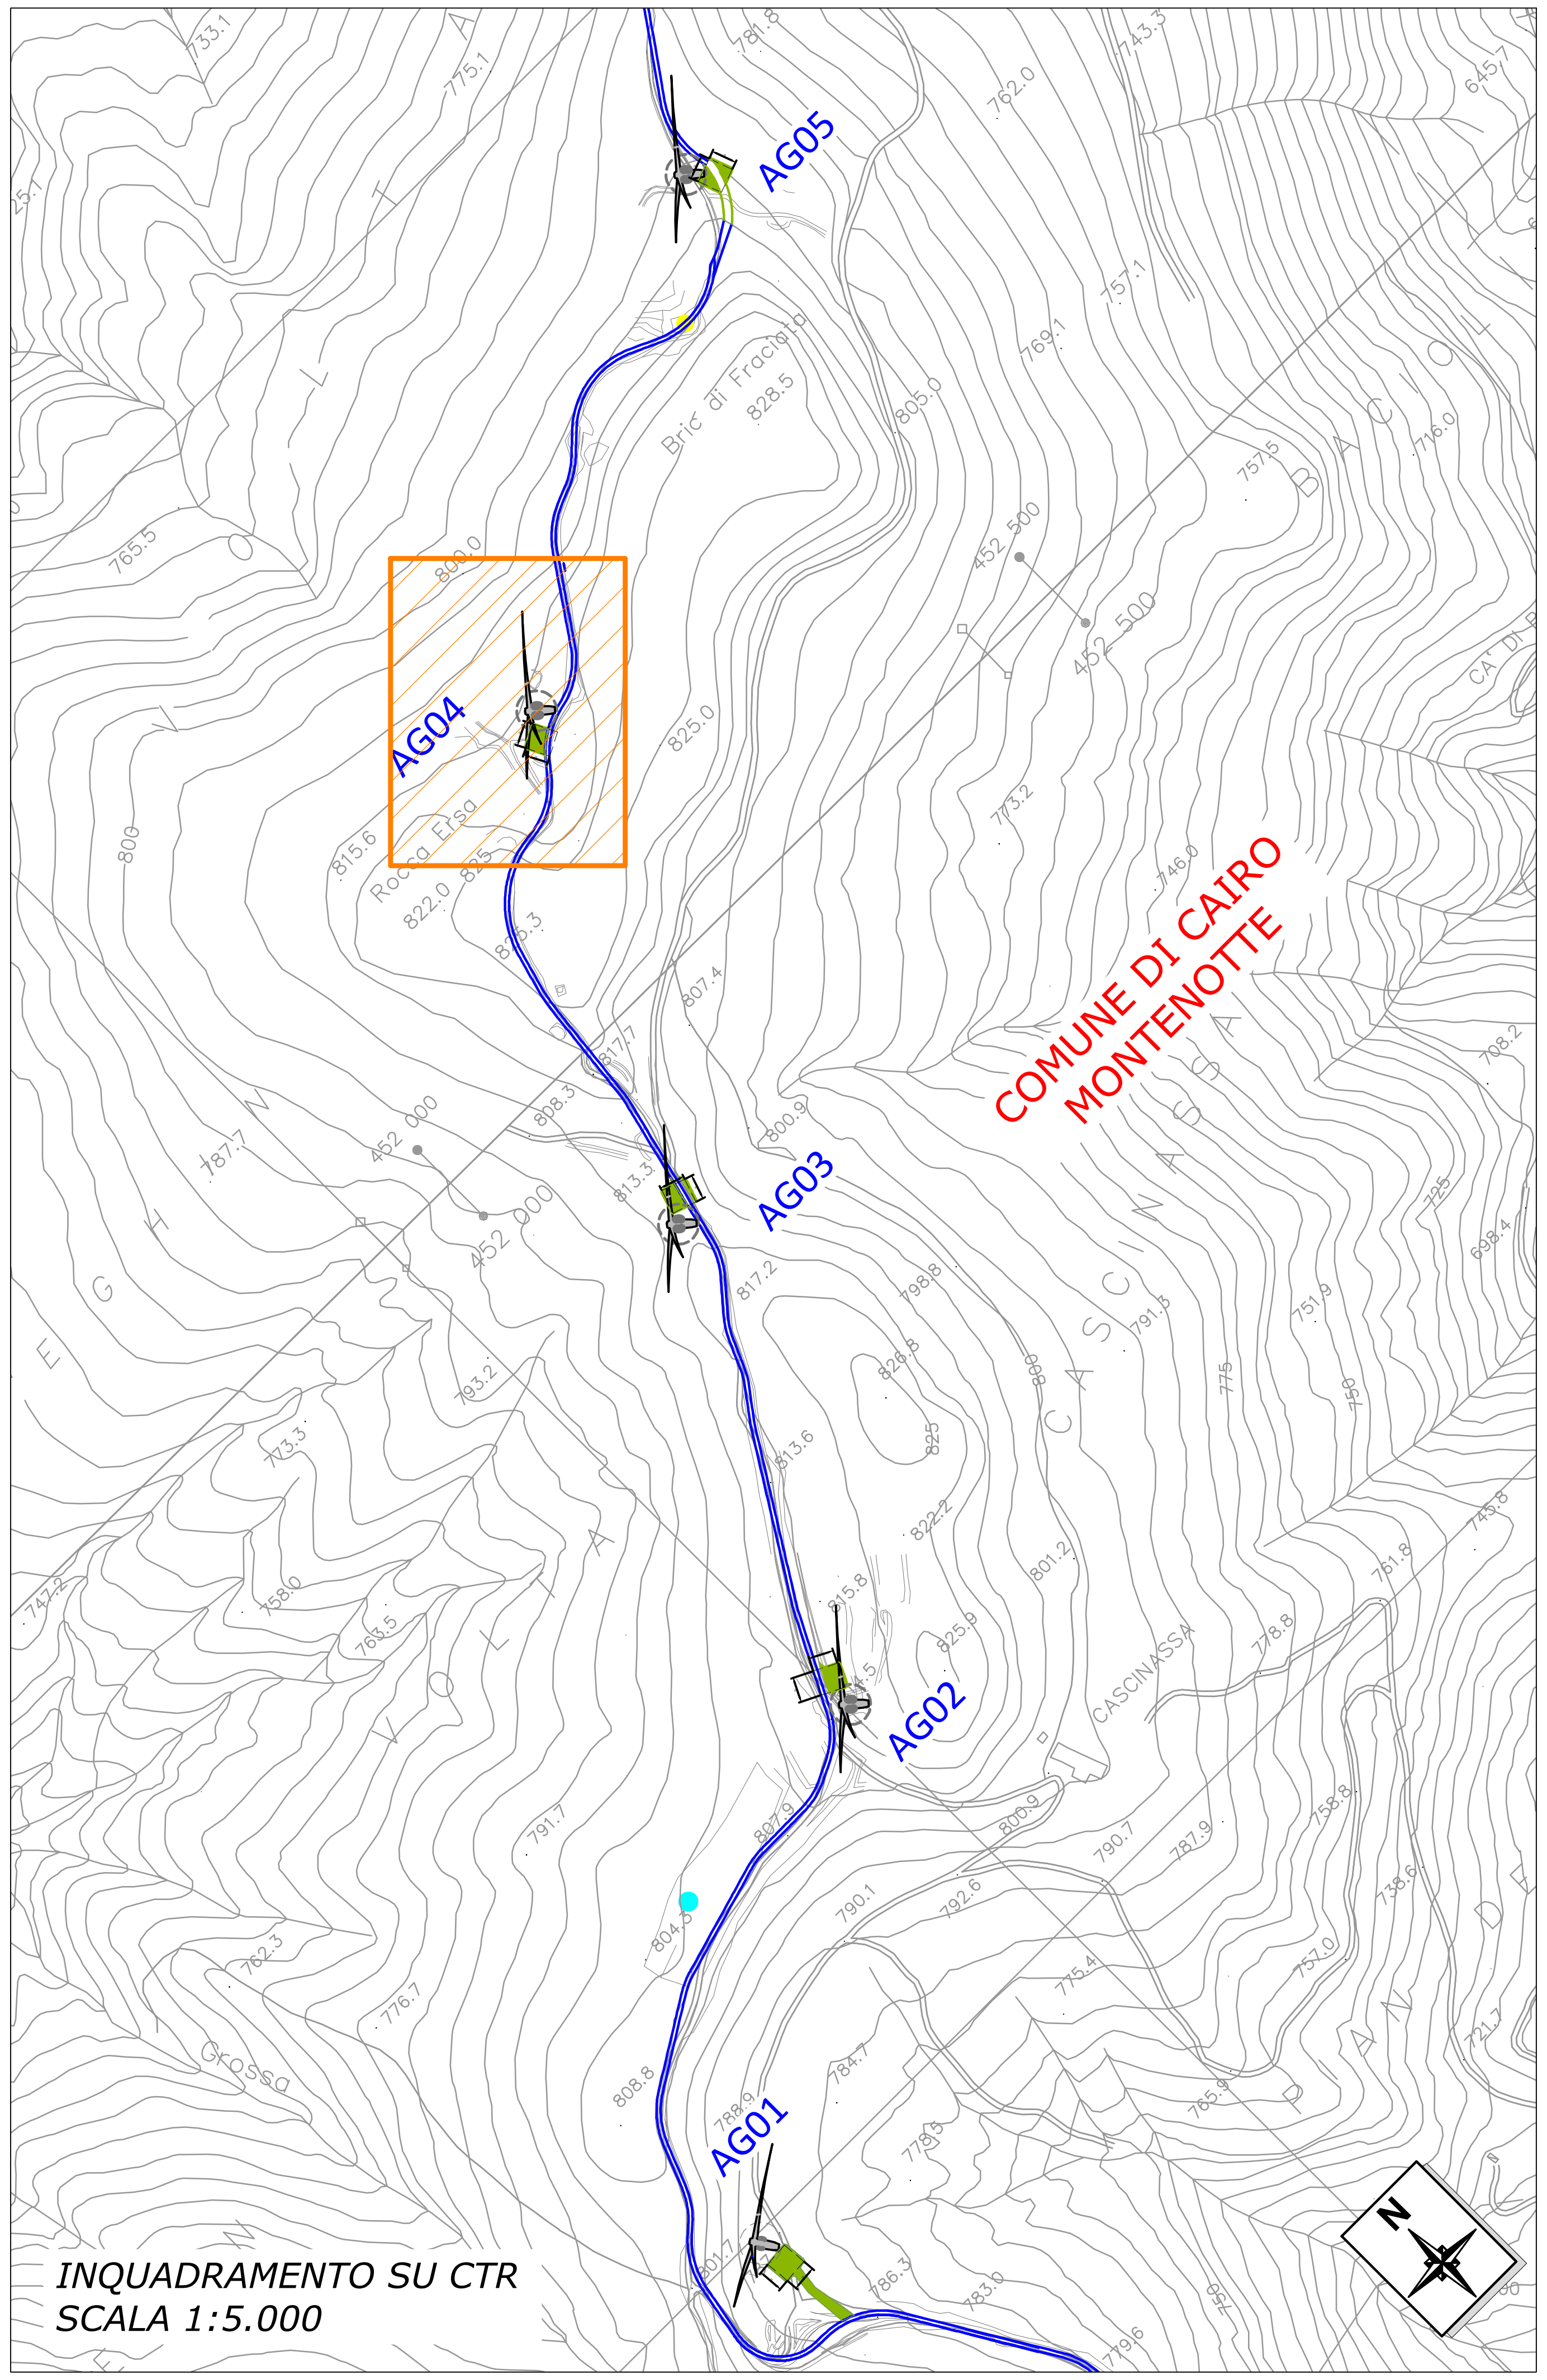

INQUADRAMENTO SU CTR
SCALA 1:5.000

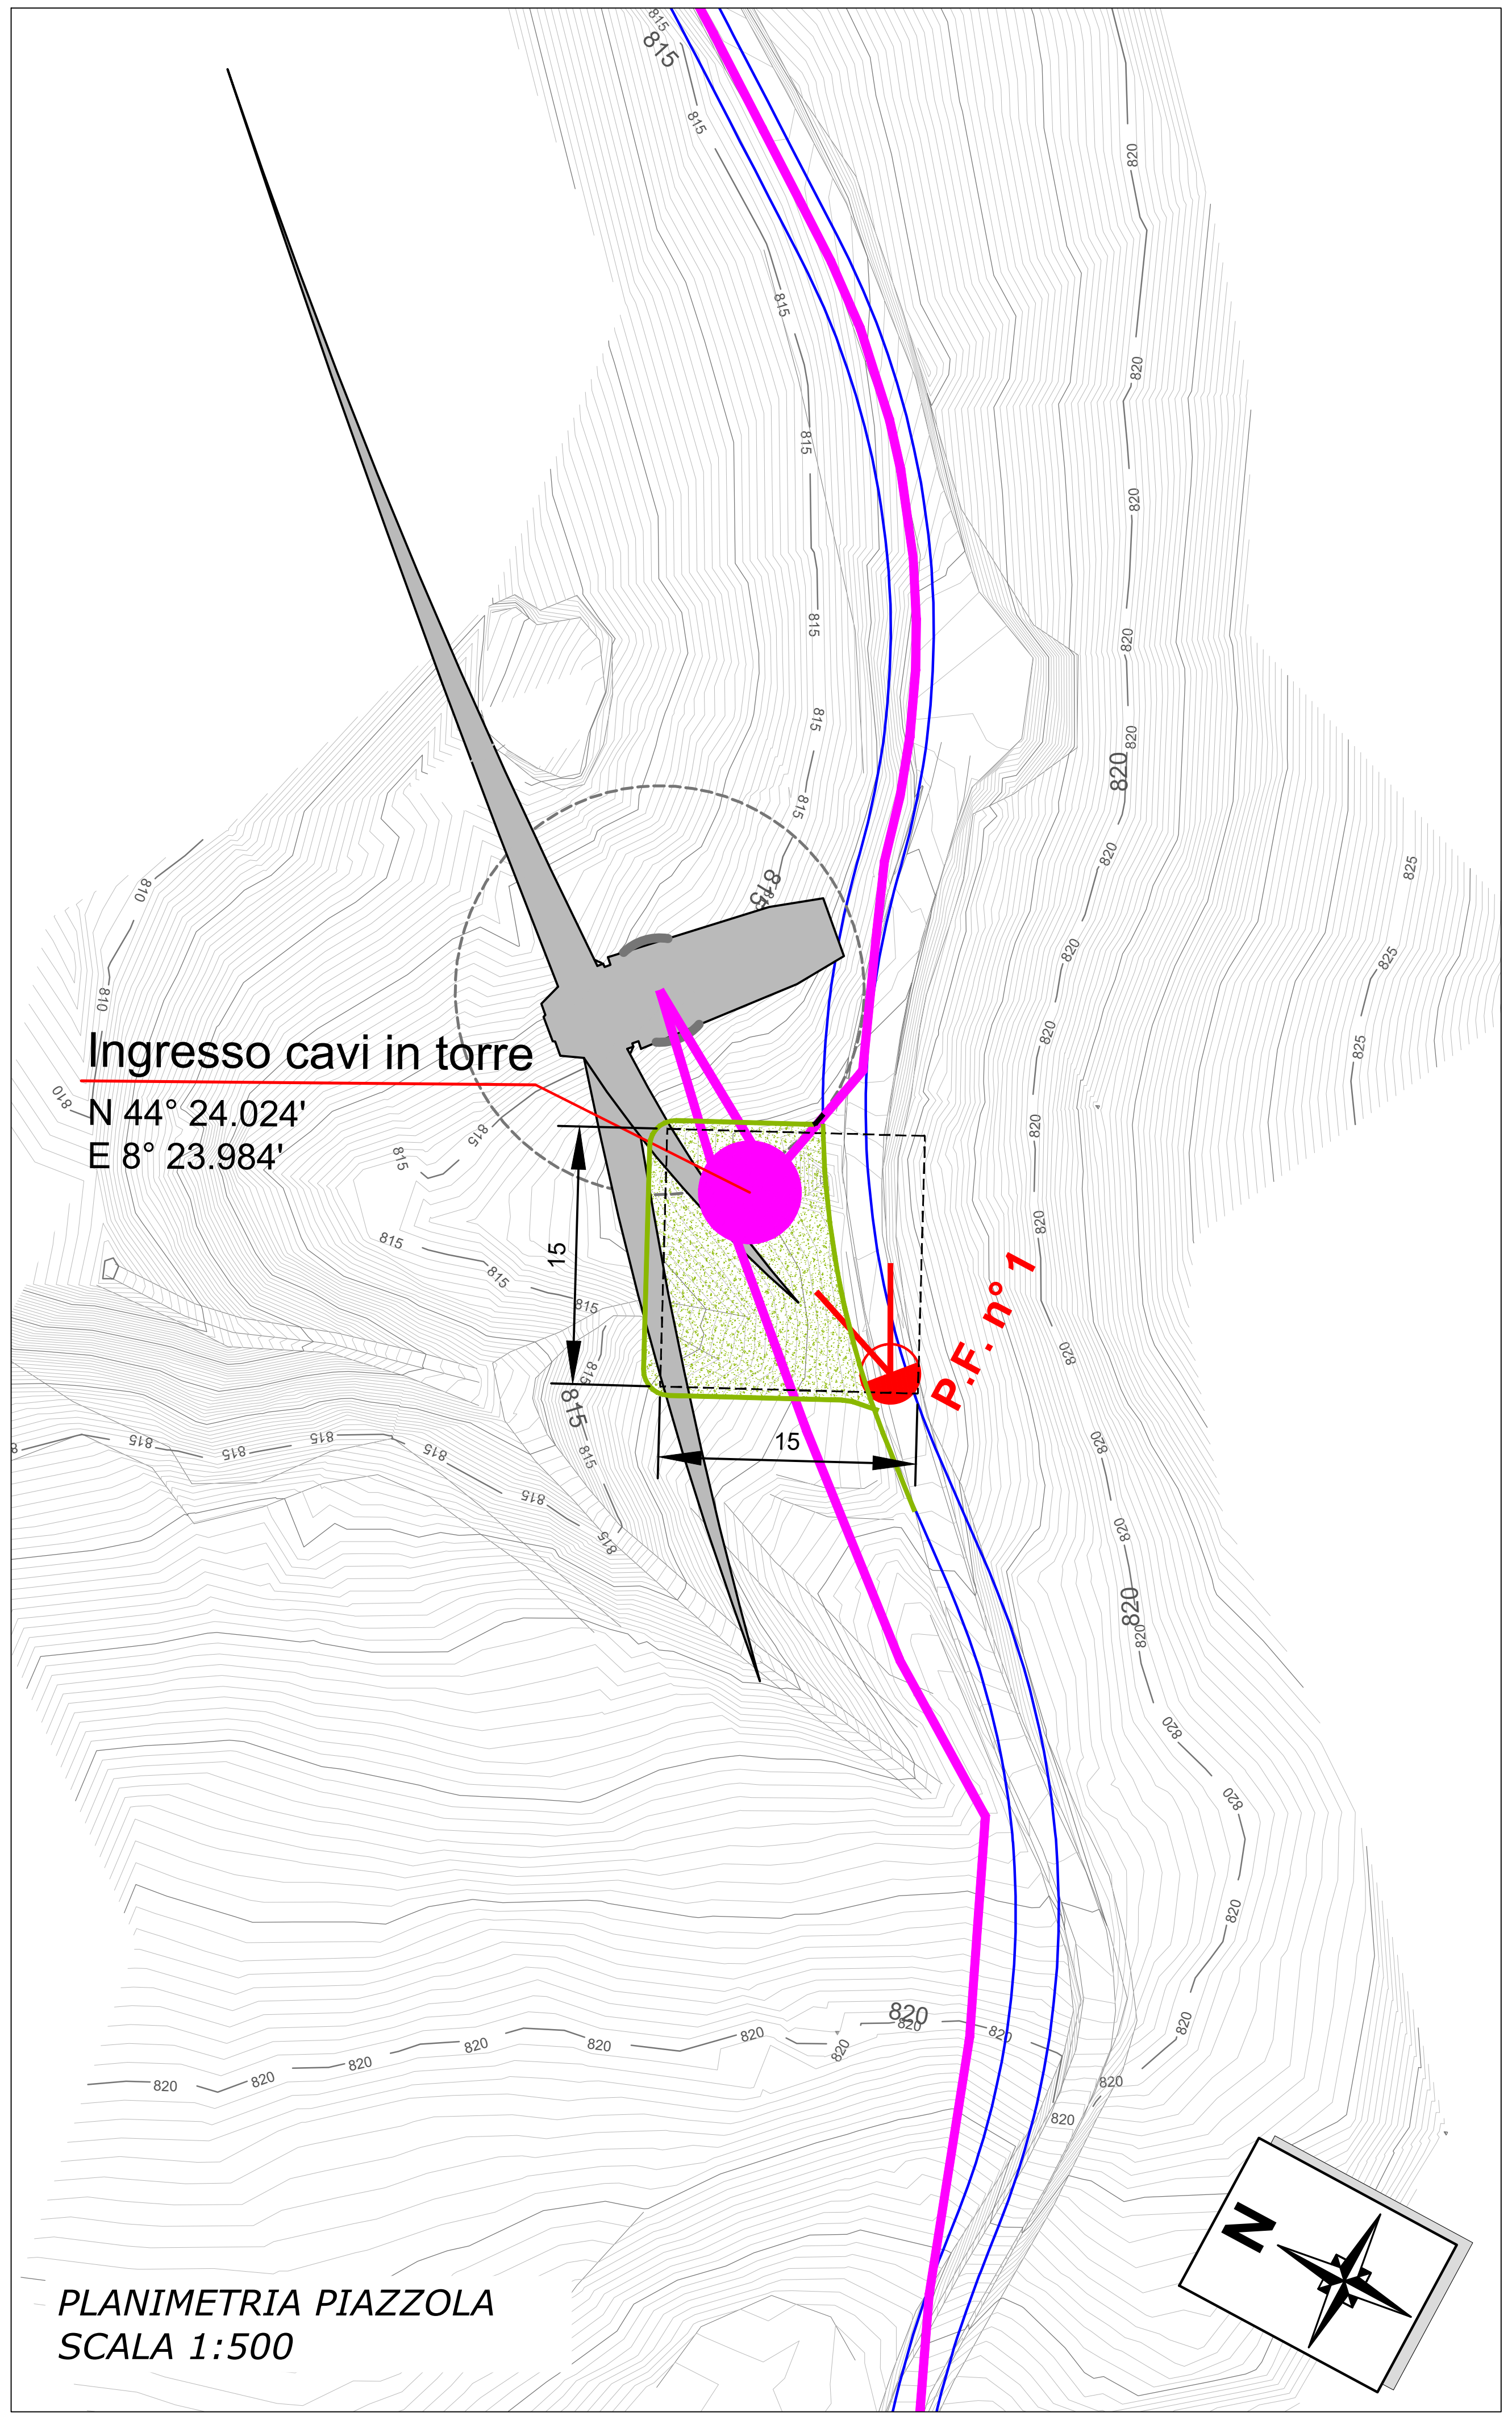

PLANIMETRIA PIAZZOLA
SCALA 1:500

Aleramo S.r.l.

Sede legale: Piazza Cavour, 7, 20121 Milano. Tel. 0262690471
Iscritta all'Ufficio del Registro di Milano con il n. di Registro MI-254749772
Partita IVA e Codice fiscale: 10641490965- Capitale Sociale: € 10.000- i.v.
Posta Certificata: aleramo@pec.ferasrl.it

Regione Liguria
Comune di Cairo Montenotte (SV)
Proponente Aleramo Srl

Parco eolico "Cascinassa"

Progetto As Built

A2.4

Piazzola AG04
As built

Progettisti:

Ing. Paolo Papucci

Ing. PAOLO PAPUCCI
ORDINE INGEGNERI della Provincia di PISA
N° 2384 Sezione A
INGEGNERE CIVILE E AMBIENTALE
INDUSTRIALE, DELL'INFORMAZIONE

Data	Rev.	Descrizione	Elaborato	Controllato	Approvato
20.11.2023	Rev.A	Prima emissione	L. Zauro	P.Papucci	L. Pennisi

Comm. 61 ***Elaborato:*** CSN-A2.4-A_Piazzola AG04 - As built.dwg ***Scala:*** varie

E' vietata la riproduzione del presente documento, anche parziale, con qualsiasi mezzo, senza l'autorizzazione di F.E.R.A. S.r.l.